


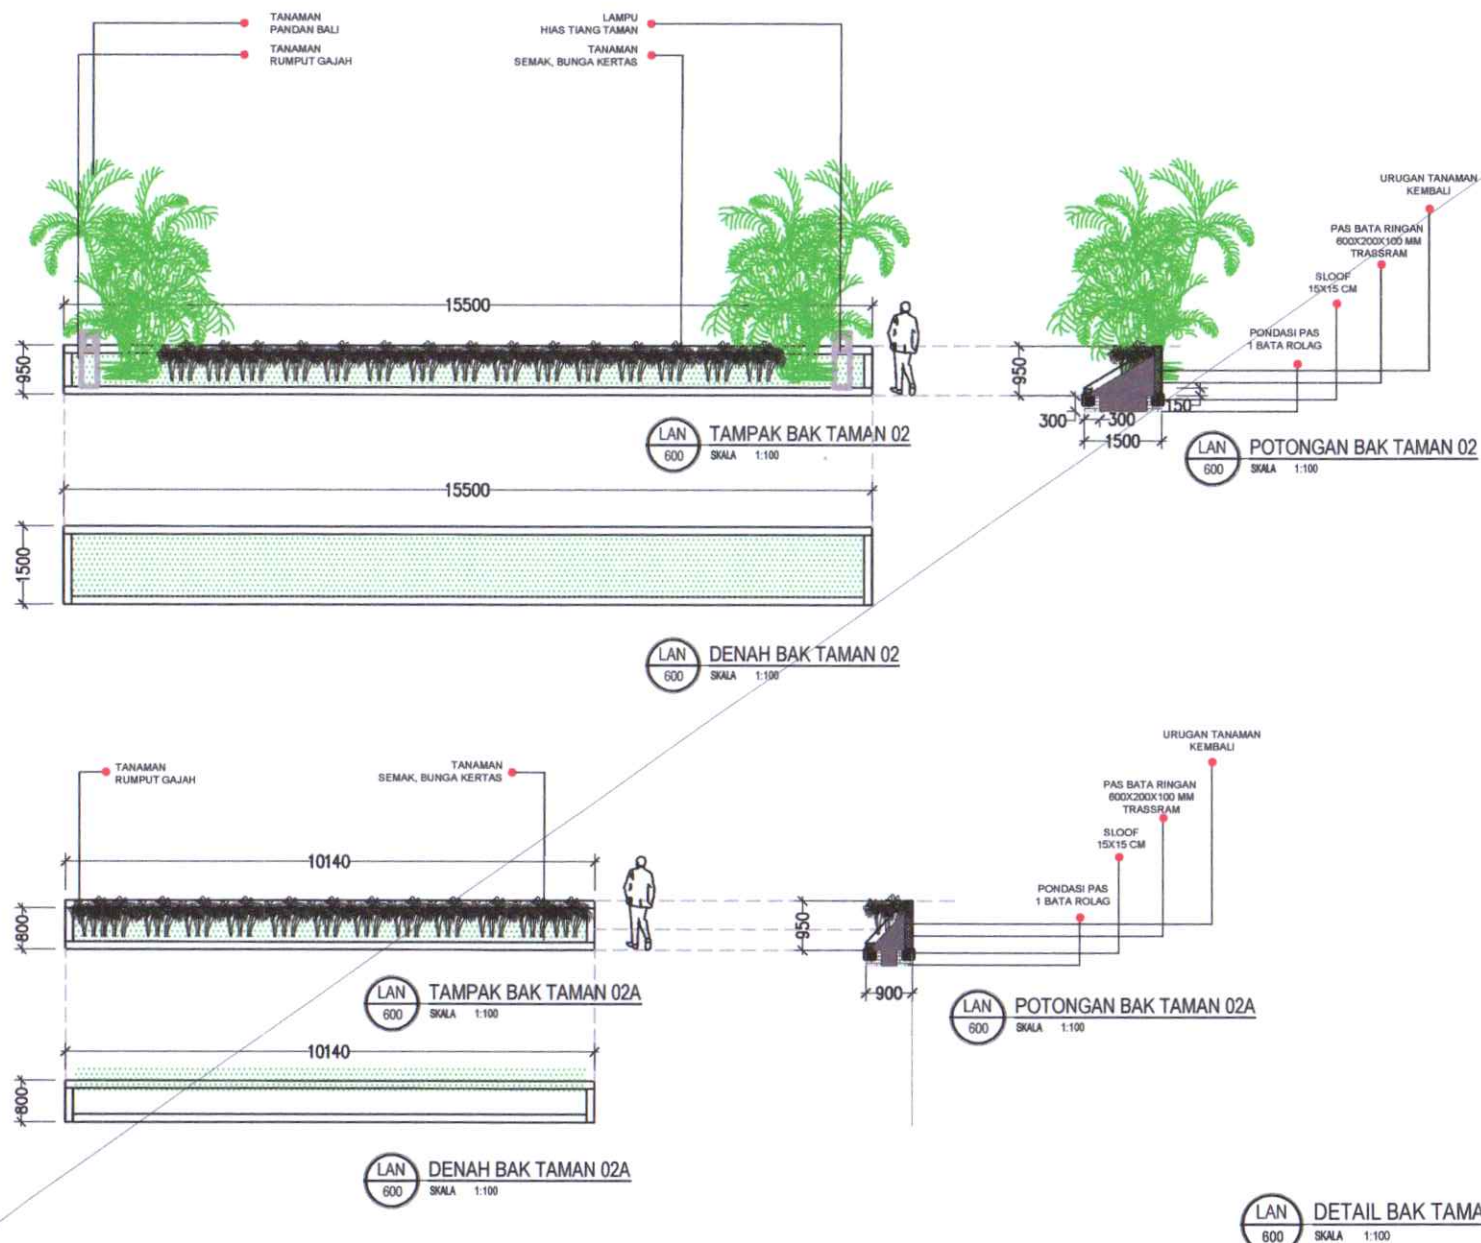

UNIVERSITAS HASANUDDIN
2025

PROYEK

Pembuatan Fasad
Gedung Pendidikan dan Pelatihan
Universitas Hasanuddin

MENYETUJUI

Pejabat Pembuat Komitmen Kontraktual
Belanja Modal Jasa Konstruksi dan Konsultasi
Universitas Hasanuddin

Ir. Wahyudie Suratman, ST., MT., CPOI.
NIP. 19740923 200501 1 004

Ketua Tim Teknis
Universitas Hasanuddin

Prof. Dr.Eng. Ir. Farouk Maricar, MT.
NIP. 19641020 1991103 1 002

KONSULTAN PERENCANA



PT. HADIN COT NUSANTARA

KONSULTAN PENGAWAS



PT. NISBA PERUSAHAAN

	NAMA	PARAF
DIPERIKSA		
DIBETUJUI		

KONTRAKTOR PELAKSANA




	NAMA	PARAF
DIGAMBAR		
DIPERIKSA		
DIBETUJUI		

GAMBAR SHOP DRAWING

DETAIL BAK TANAM	SKALA
	1 : 100

KODE	REVISI	TANGGAL
SD-LAN		01-03-2026

HALAMAN	JUMLAH
605	614

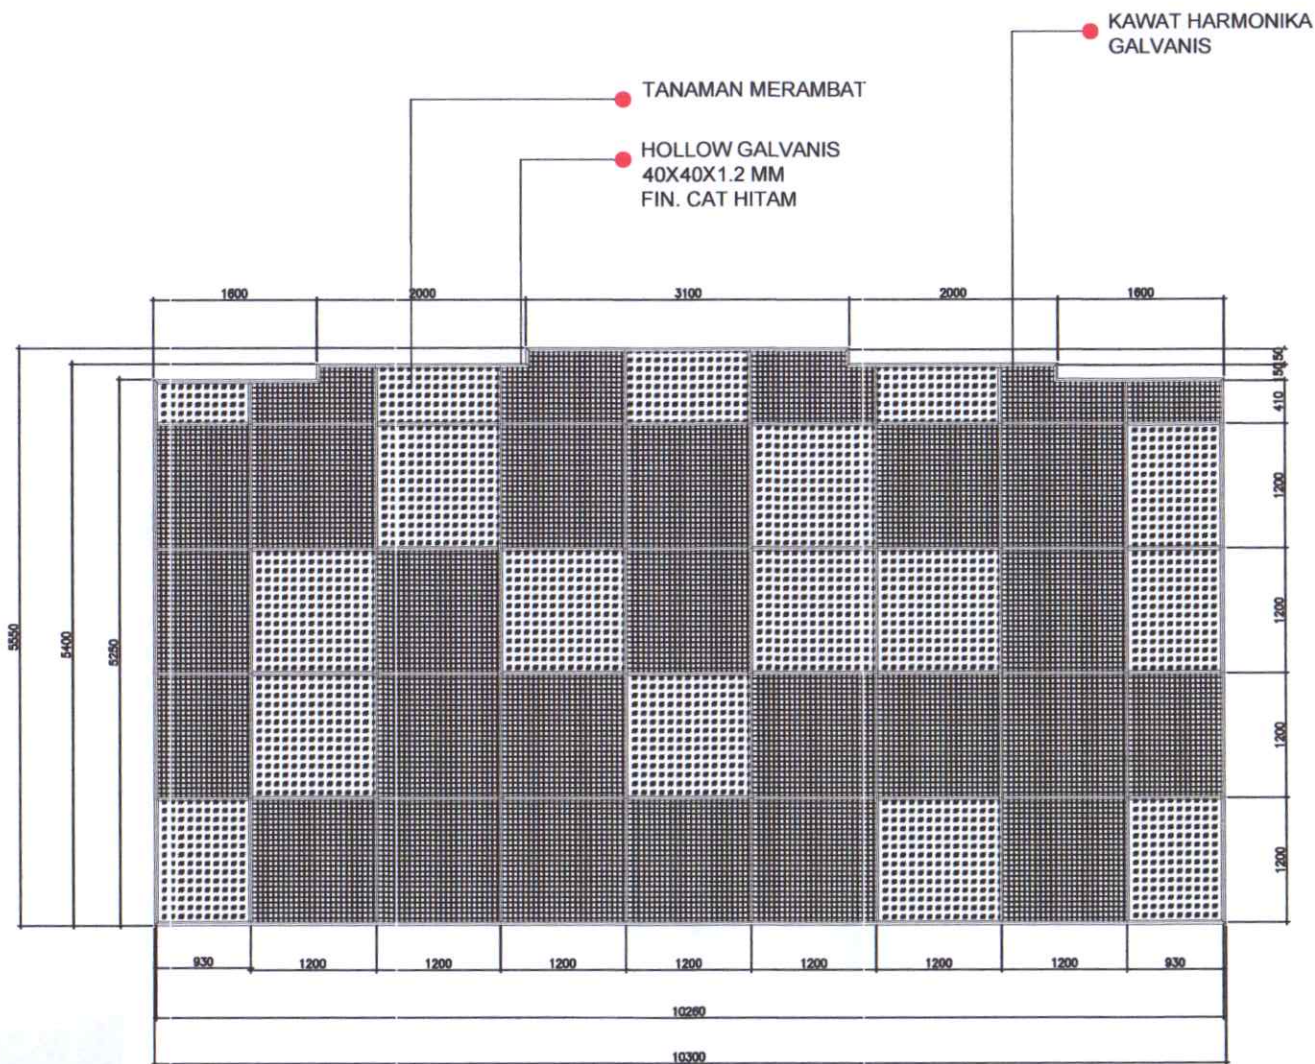

LAN
600
DETAIL VERTICAL GARDEN
SKALA 1:50



UNIVERSITAS HASANUDDIN
2025

PROYEK

Pembuatan Fasad
Gedung Pendidikan dan Pelatihan
Universitas Hasanuddin

MENYETUJUI

Pejabat Pembuat Komitmen Kontraktual
Belanja Modal Jasa Konstruksi dan Konsultasi
Universitas Hasanuddin

Ir. Wahyudie Suratman, ST., MT., CPOI
NIP. 19740923 200501 1 004

Ketua Tim Teknis
Universitas Hasanuddin

Prof. Dr.Eng. Ir. Farouk Maricar, MT.
NIP. 19641020 1991103 1 002

KONSULTAN PERENCANA



PT. HADIN COT NUSANTARA

KONSULTAN PENGAWAS



PT. NISBA FAKTA KONSULTING

	NAMA	PARAF
DIPERIKSA		
DISETUIJUI		

KONTRAKTOR PELAKSANA



CV. ALIF PUTERA PRATAMA


	NAMA	PARAF
DIGAMBAR		
DIPERIKSA		
DISETUIJUI		

GAMBAR SHOP DRAWING SKALA

DETAIL VERTICAL
GARDEN

1 : 50

KODE	REVISI	TANGGAL
SD-LAN		01-03-2026
HALAMAN	JUMLAH	
606	614	

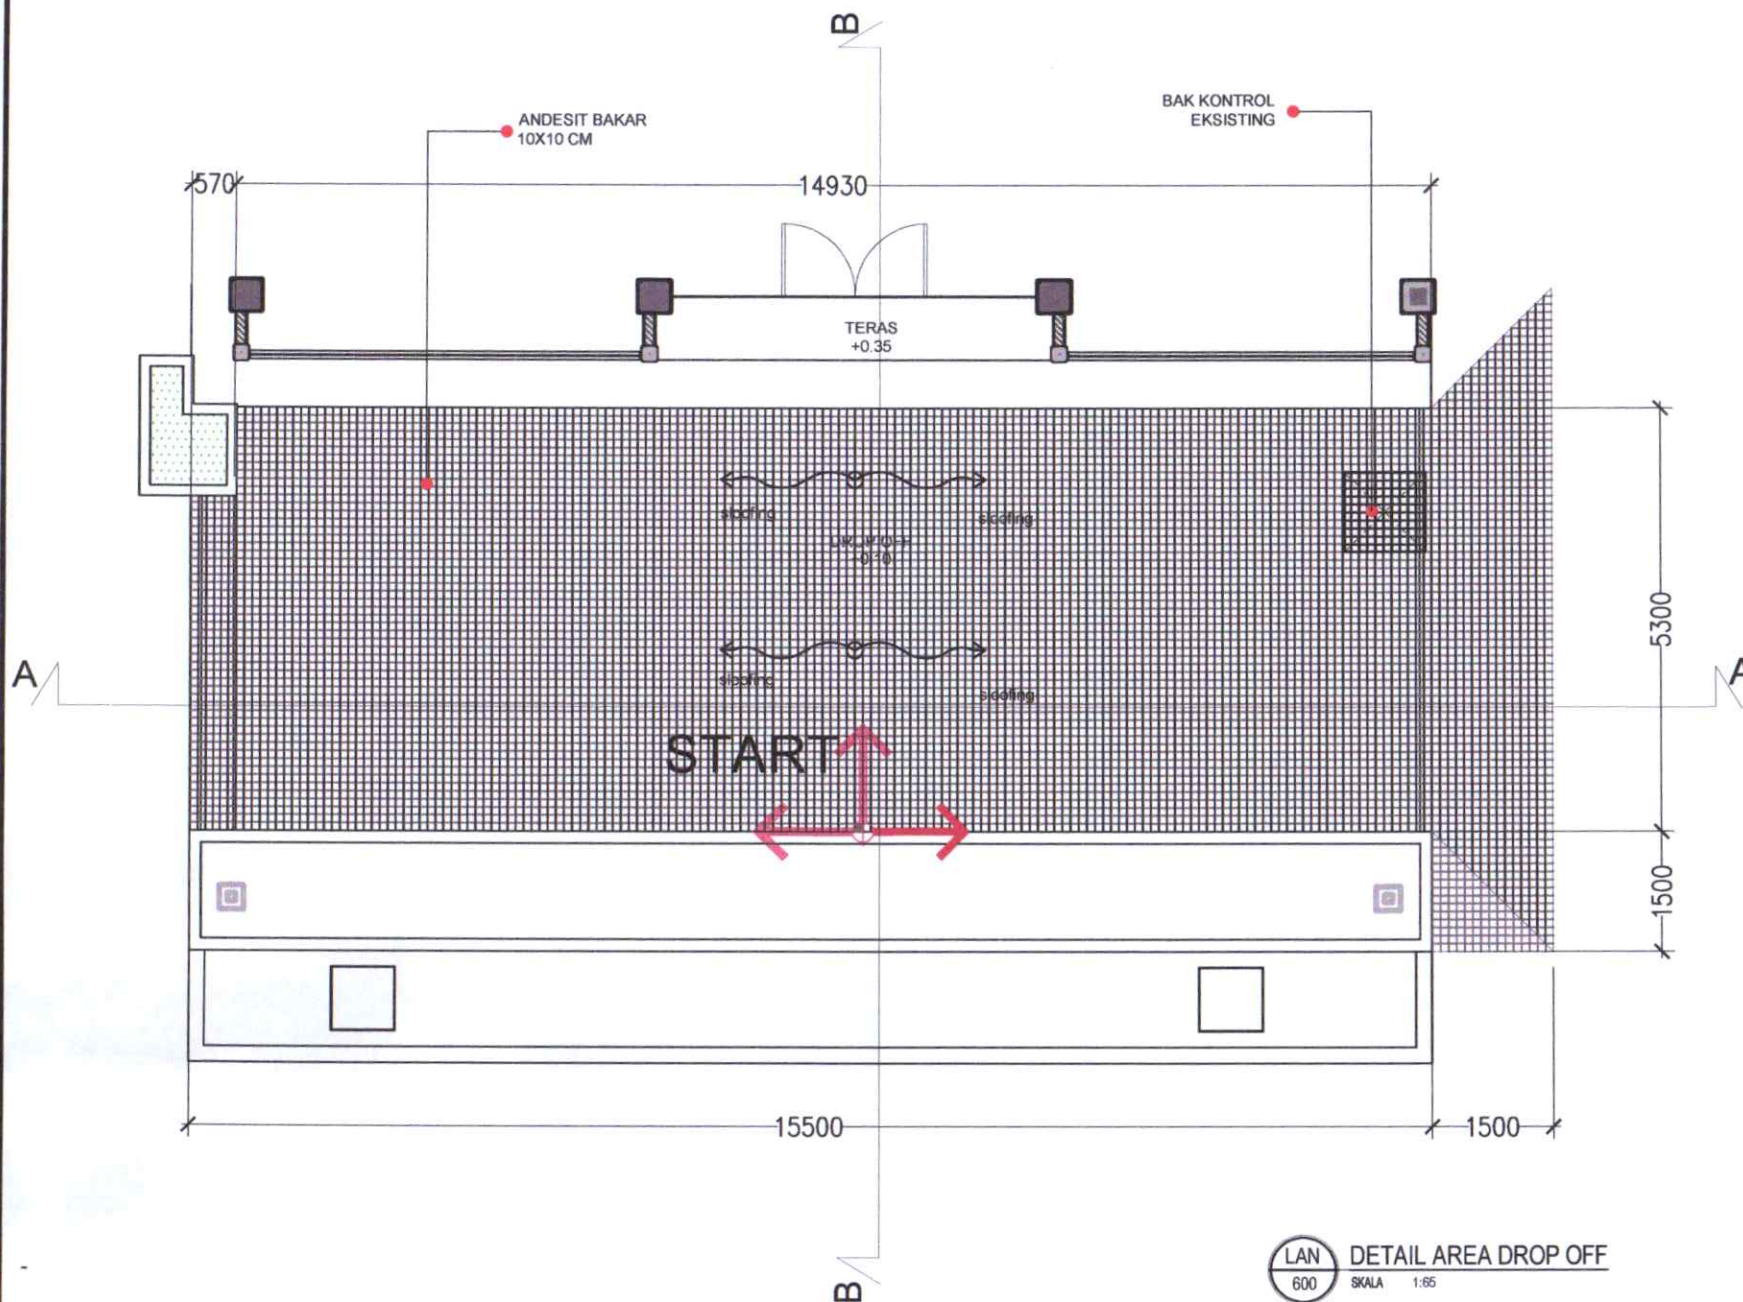

LAN 600
SKALA 1:65
DETAIL AREA DROP OFF



UNIVERSITAS HASANUDDIN
2025

PROYEK

Pembuatan Fasad
Gedung Pendidikan dan Pelatihan
Universitas Hasanuddin

MENYETUJUI

Pejabat Pembuat Komitmen Konstruksi dan Konsultansi
Universitas Hasanuddin

Ir. Wahyudie Suratman, ST., MT., CPOI
NIP. 19740923 200501 1 004

Ketua Tim Teknis
Universitas Hasanuddin

Prof. Dr.Eng. Ir. Farouk Maricar, MT.
NIP. 19641020 1991103 1 002

KONSULTAN PERENCANA



PT. HADIN COT NUSANTARA

KONSULTAN PENGAWAS



PT. NUSANTARA KONSULTING

	NAMA	PARAF
DIPERIKSA		
DIBETUJUI		

KONTRAKTOR PELAKSANA




CV. ALIF PUTERA PRAYAMA

	NAMA	PARAF
DIGAMBAR		
DIPERIKSA		
DIBETUJUI		


GAMBAR SHOP DRAWING

SKALA
DETAIL AREA DROP OFF
1 : 65

KODE	REVISI	TANGGAL
SD-LAN		01-03-2026
HALAMAN	JUMLAH	
607	614	

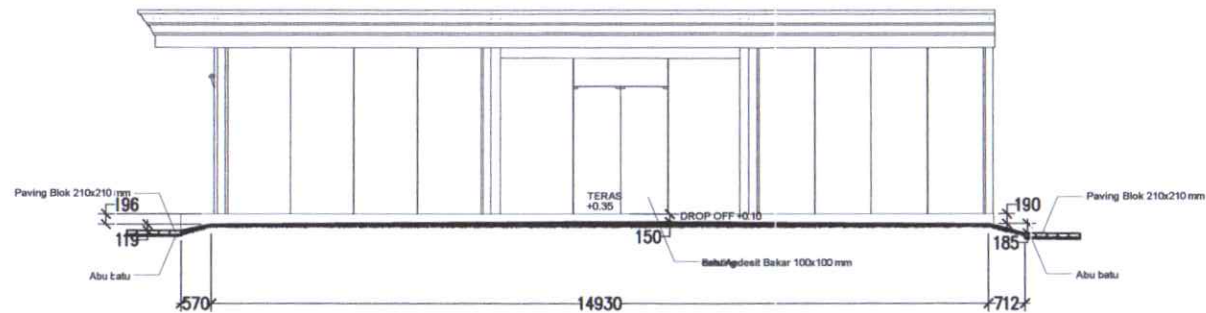

LAN POTONGAN A-A
600 SKALA 1:100

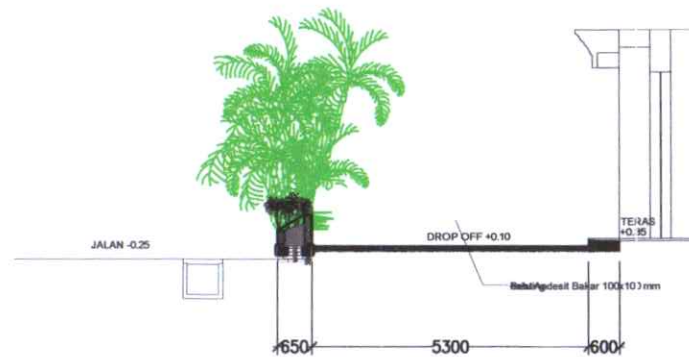

LAN POTONGAN B-B
600 SKALA 1:100



UNIVERSITAS HASANUDDIN
2025

PROYEK

Pembuatan Fasad
Gedung Pendidikan dan Pelatihan
Universitas Hasanuddin

MENYETUJUI

Pejabat Pembuat Komitmen Kontraktual
Belanja Modal Jasa Konstruksi dan Konsultansi
Universitas Hasanuddin

Ir. Wahyudie Suratman, ST., MT., CPOJ
NIP. 19740923 200501 1 004

Ketua Tim Teknis
Universitas Hasanuddin

Prof. Dr.Eng. Ir. Farouk Maricar, MT.
NIP. 19641020 1991103 1 002

KONSULTAN PERENCANA



PT. HADIN COT NUSANTARA

KONSULTAN PENGAWAS



PT. NUSANTARA KONSULTING

	NAMA	PARAF
DIPERIKSA		
DISETUIJUI		

KONTRAKTOR PELAKSANA



CV. ALIF PUTERA PRATAMA


	NAMA	PARAF
DIGAMBAR		
DIPERIKSA		
DISETUIJUI		

GAMBAR SHOP DRAWING	SKALA
DETAIL POTONGAN AREA DROP OFF POT A-A & POT B-B	1 : 100

KODE	REVISI	TANGGAL
SD-LAN		01-03-2026

HALAMAN	JUMLAH
608	614



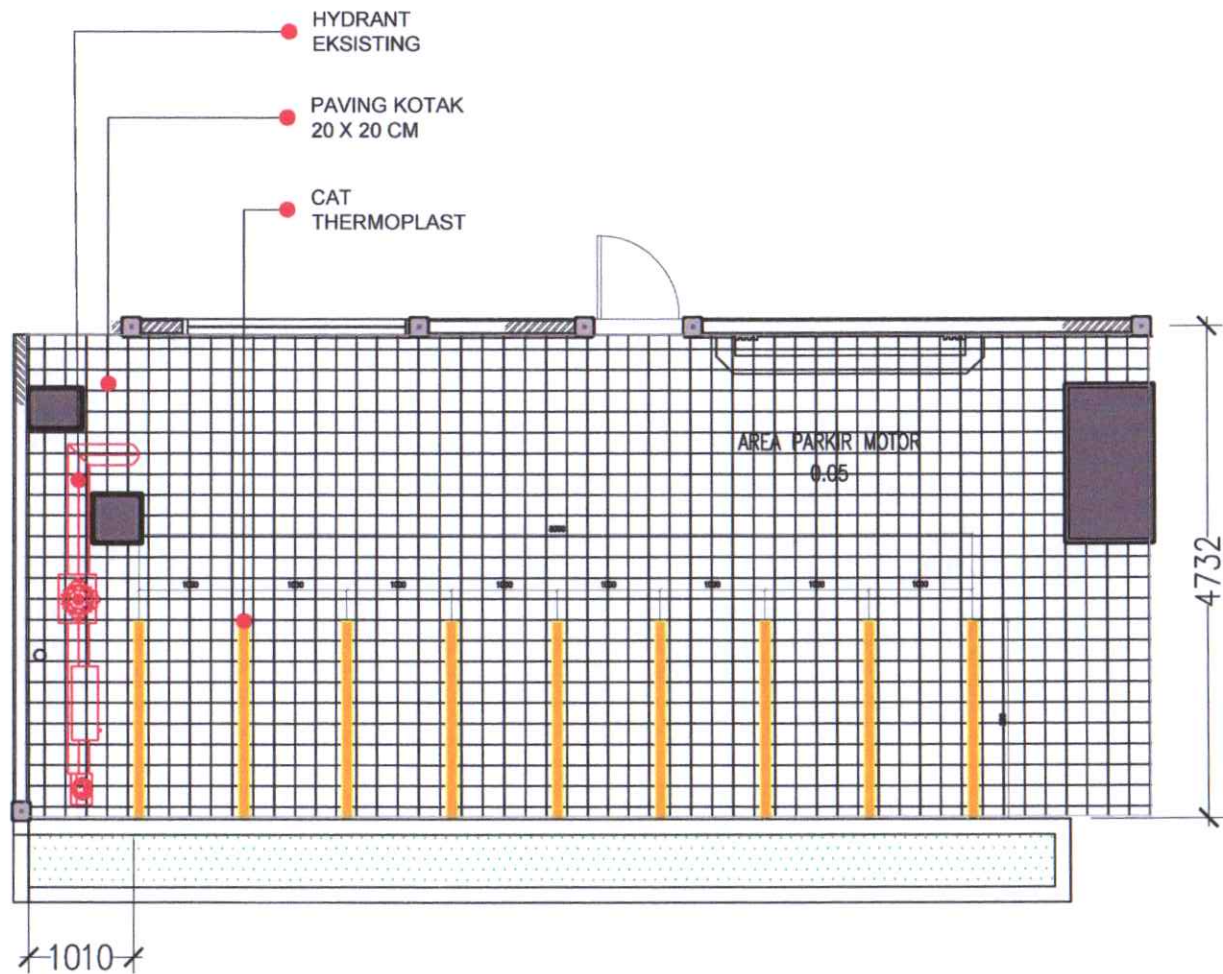

LAN 600
SKALA 1:50
DETAIL AREA PARKIR MOTOR



UNIVERSITAS HASANUDDIN
2025

PROYEK

Pembuatan Fasad
Gedung Pendidikan dan Pelatihan
Universitas Hasanuddin

MENYETUJUI

Pejabat Pembuat Komitmen Kontraktual
Belanja Modal Jasa Konstruksi dan Konsultansi
Universitas Hasanuddin

Ir. Wahyudie Suratman, ST., MT., CPOI
NIP. 19740923 200501 1 004

Ketua Tim Teknis
Universitas Hasanuddin

Prof. Dr.Eng. Ir. Farouk Maricar, MT.
NIP. 19641020 1991103 1 002

KONSULTAN PERENCANA



PT. HADIN COT NUSANTARA

KONSULTAN PENGAWAS



PT. NIKSA PAKSA KONSULTING

	NAMA	PARAF
DIPERIKSA		
DISETJUI		

KONTRAKTOR PELAKSANA




CV. ALIF PUTERA PRATAMA

	NAMA	PARAF
DIGAMBAR		
DIPERIKSA		
DISETJUI		


GAMBAR SHOP DRAWING

SKALA


DETAIL AREA PARKIR MOTOR		1 : 50
KODE	REVISI	TANGGAL
SD-LAN		01-03-2026
HALAMAN		JUMLAH
610		614

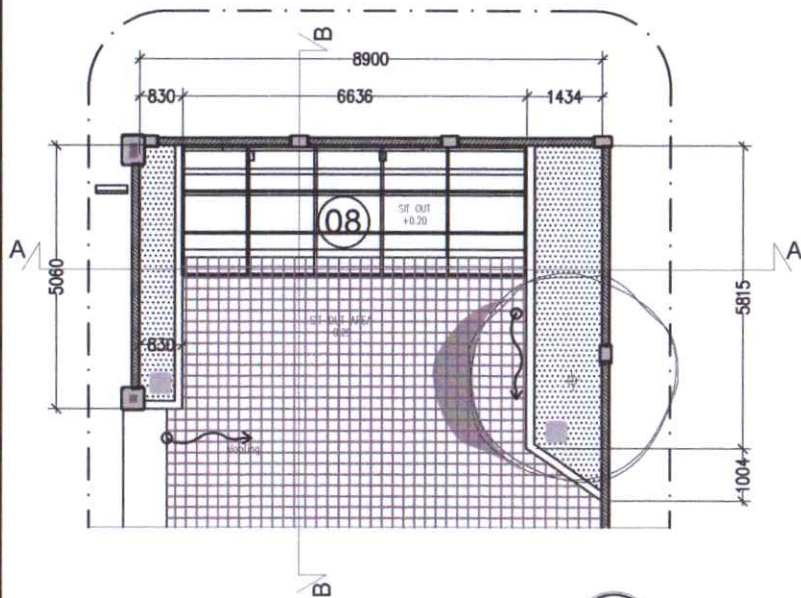



LAN DENAH SITOUT AREA
600 SKALA 1:100

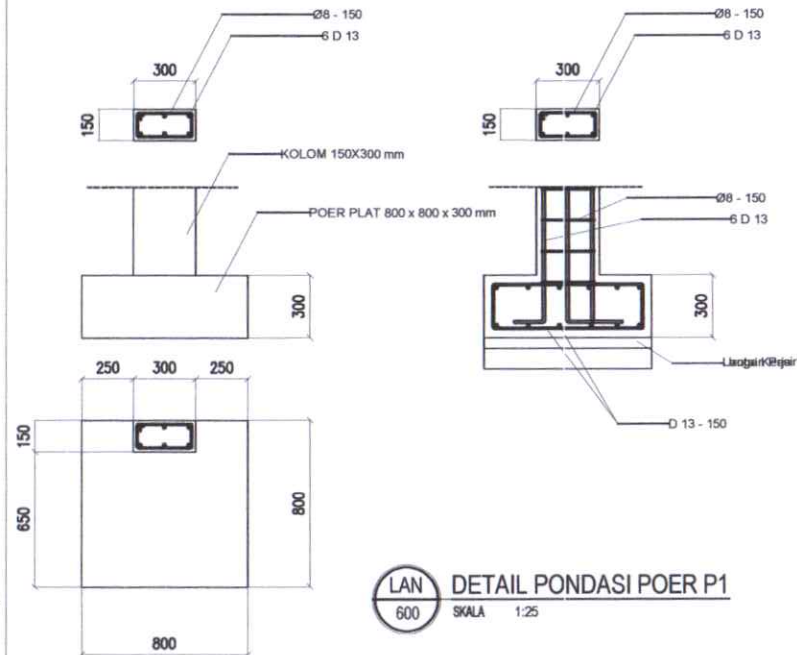

LAN DETAIL PONDASI POER P1
600 SKALA 1:25

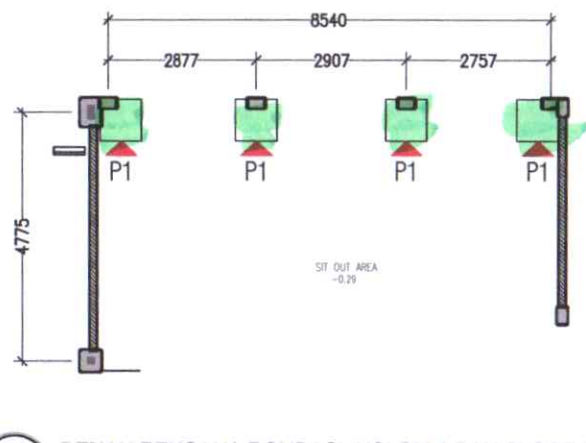

LAN DENAH RENCANA PONDASI, KOLOM 1 DAN SLOOF S1
600 SKALA 1:100

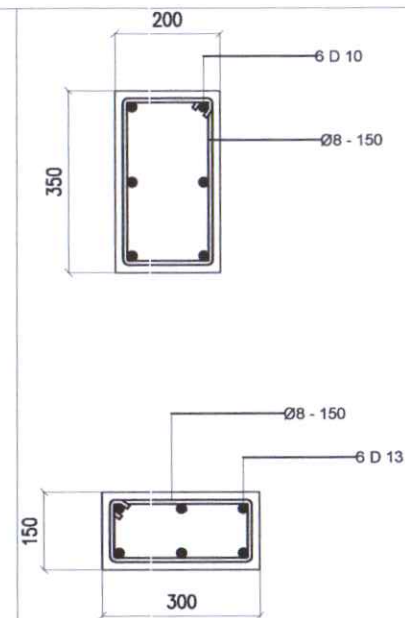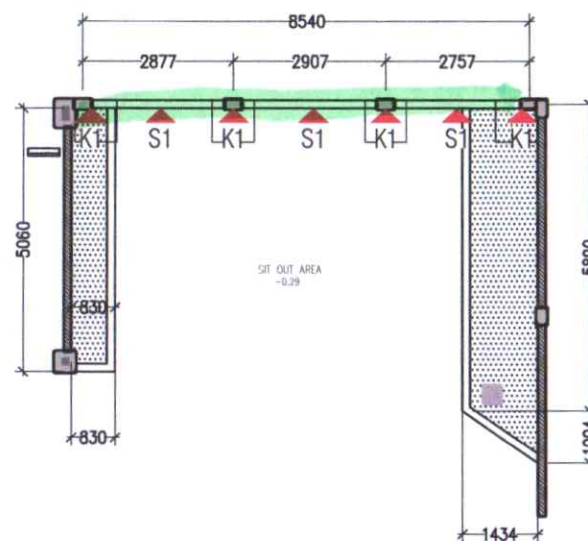

STR DETAIL SLOOF S1 DAN KOLOM K1
200 SKALA 1:20



UNIVERSITAS HASANUDDIN
2025

PROYEK

Pembuatan Fasad
Gedung Pendidikan dan Pelatihan
Universitas Hasanuddin

MENYETUJUI

Pejabat Pembuat Komitmen Konstruktual
Belanja Modal Jasa Konstruksi dan Konsultansi
Universitas Hasanuddin

Ir. Wahyudie Surafman, ST., MT., CPOI.
NIP. 19740923 200501 1 004

Ketua Tim Teknis
Universitas Hasanuddin

Prof. Dr.Eng. Ir. Farouk Maricar, MT.
NIP. 19641020 1991103 1 002

KONSULTAN PERENCANA



PT. HADIN COT NUSANTARA

KONSULTAN PENGAWAS



PT. NISBA PUSCA KONSULTING

NAMA PARAF

DIPERIKSA

DIBETUI

KONTRAKTOR PELAKSANA



CV. ALIF PUTERA PRATAMA

NAMA PARAF

DIGAMBAR

DIPERIKSA

DIBETUI

GAMBAR SHOP DRAWING SKALA

DETAIL SITE OUT AREA 1 : 100

DENAH RENCANA PONDASI 1 : 100

KOLOM K1 DAN SLOOF S1 1 : 25

DETAIL PONDASI POER P1 1 : 20



DET SLOOF S1 & KOLOM K1

KODE REVISI TANGGAL

SD-LAN 01-03-2026

HALAMAN JUMLAH

611 614

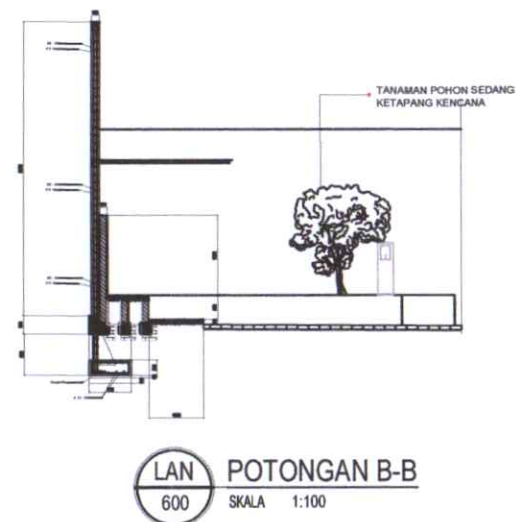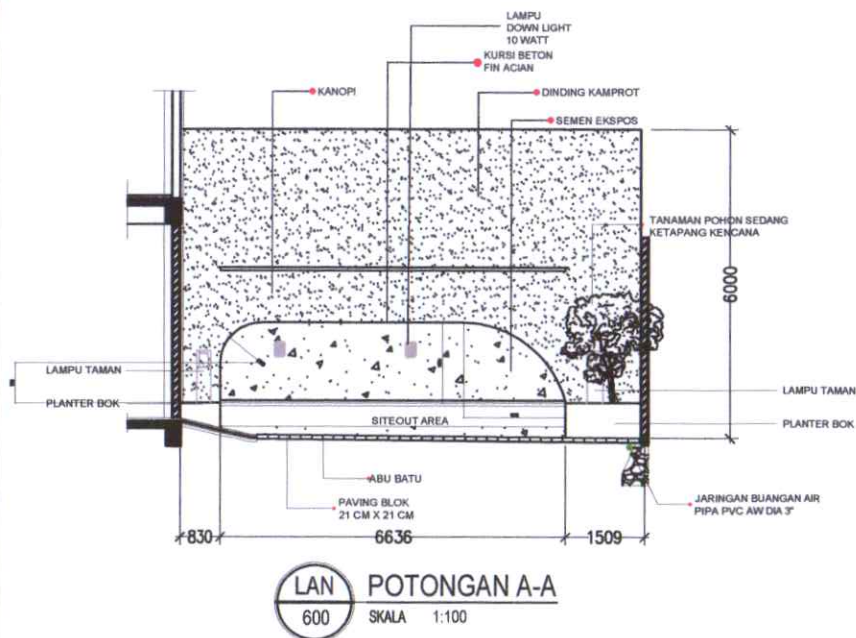

**UNIVERSITAS HASANUDDIN
2025**

PROYEK

Pembuatan Fasad
Gedung Pendidikan dan Pelatihan
Universitas Hasanuddin

MENYETUJUI

Pejabat Pembuat Komitmen Kontraktual
Belanja Modal Jasa Konstruksi dan Konsultansi
Universitas Hasanuddin

Ir. Wahyudie Suratman, ST., MT., CPOI
NIP. 19740923 200501 1 004

Ketua Tim Teknis
Universitas Hasanuddin

Prof. Dr.Eng. Ir. Farouk Maricar, MT.
NIP. 19641020 1991103 1 002

KONSULTAN PERENCANA



PT. HADIN COT NUSANTARA

KONSULTAN PENGAWAS



PT. NISAL PUTRA KONSULTING

	NAMA	PARAF
DIPERIKSA		
DISETUIJUI		


KONTRAKTOR PELAKSANA



CV. ALIP PUTERA PRATAMA

	NAMA	PARAF
DIGAMBAR		
DIPERIKSA		
DISETUIJUI		

GAMBAR SHOP DRAWING	SKALA
DETAIL POTONGAN SITEOUT AREA POT A-A & POT B-B	1 : 100
KODE	REVISI
SD-LAN	01-03-2026
HALAMAN	JUMLAH
612	614

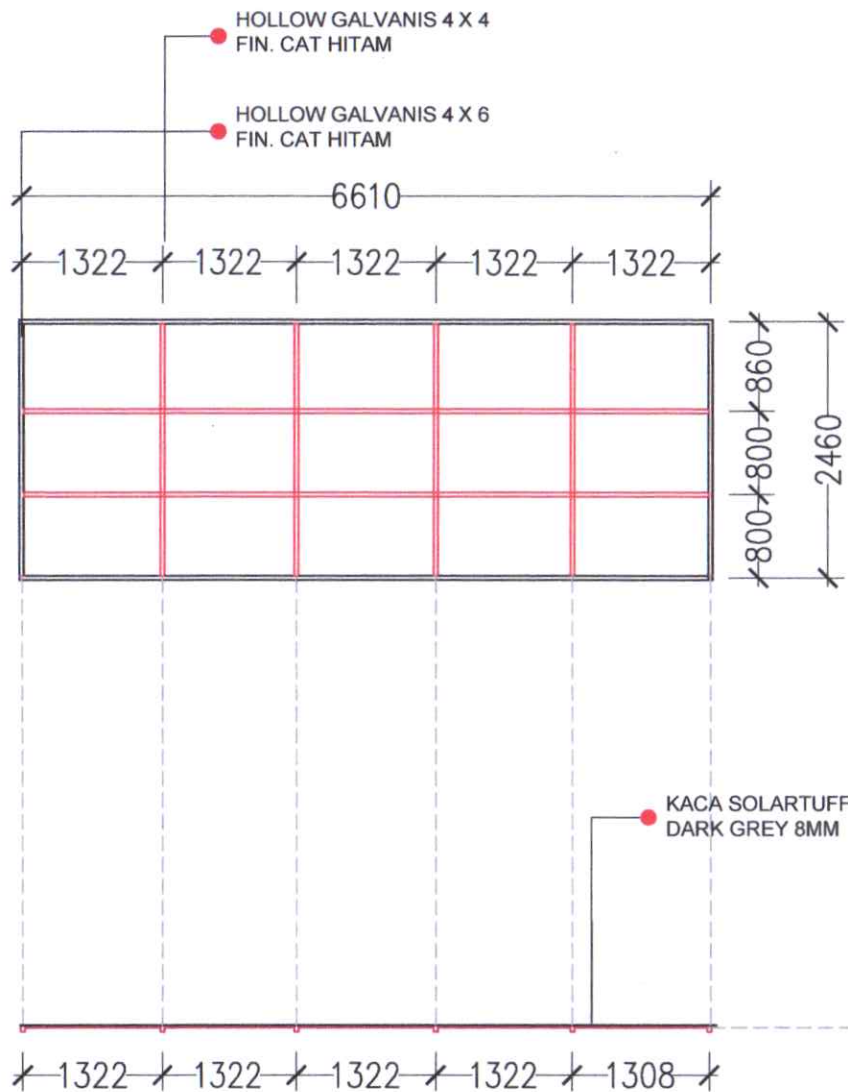

LAN 600 SKALA 1:50 DENAH KANOPI SITOUT AREA

LAN 600 SKALA 1:50 POTONGAN A-A

LAN 600 SKALA 1:50 POTONGAN B-B

LAN 600 SKALA 1:50 DETAIL KANOPI SITOUT AREA



UNIVERSITAS HASANUDDIN
2025

PROYEK

Pembuatan Fasad
Gedung Pendidikan dan Pelatihan
Universitas Hasanuddin

MENYETUJUI

Pejabat Pembuat Komitmen Kontraktual
Belanja Modal Jasa Konstruksi dan Konsultansi
Universitas Hasanuddin

Ir. Wahyudie Suratman, ST., MT., CPOI
NIP. 19740923 200501 1 004

Ketua Tim Teknis
Universitas Hasanuddin

Prof. Dr.Eng. Ir. Farouk Maricar, MT.
NIP. 19641020 1991103 1 002

KONSULTAN PERENCANA



PT. HADIN COT NUSANTARA

KONSULTAN PENGAWAS



PT. NUSANTARA KONSULTING

	NAMA	PARAF
DIPERIKSA		
DISETUIJ		

KONTRAKTOR PELAKSANA



CV. ALIP PUTERA PRATAMA


	NAMA	PARAF
DIGAMBAR		
DIPERIKSA		
DISETUIJ		

GAMBAR SHOP DRAWING	SKALA
DETAIL KANOPI SITEOUT AREA	1 : 50



KODE	REVISI	TANGGAL
SD-LAN		01-03-2026

HALAMAN	JUMLAH
613	614


210

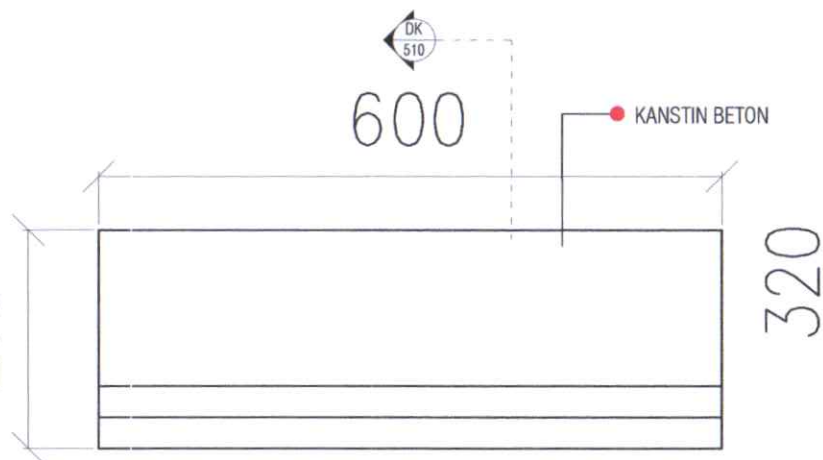

DENAH
SKALA 1: 5

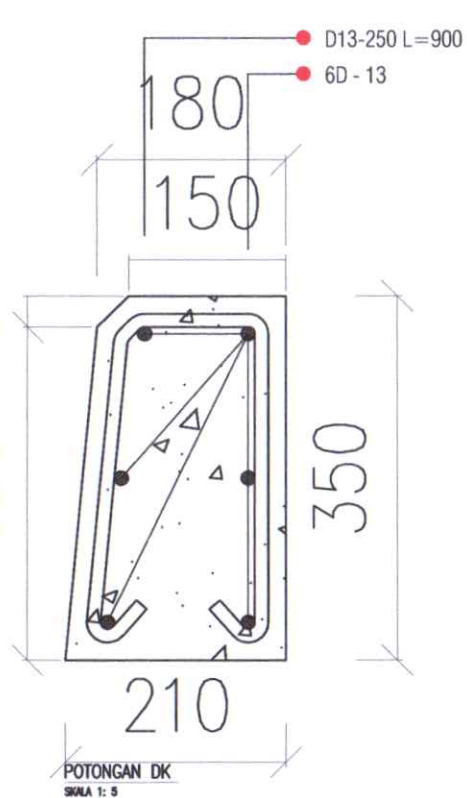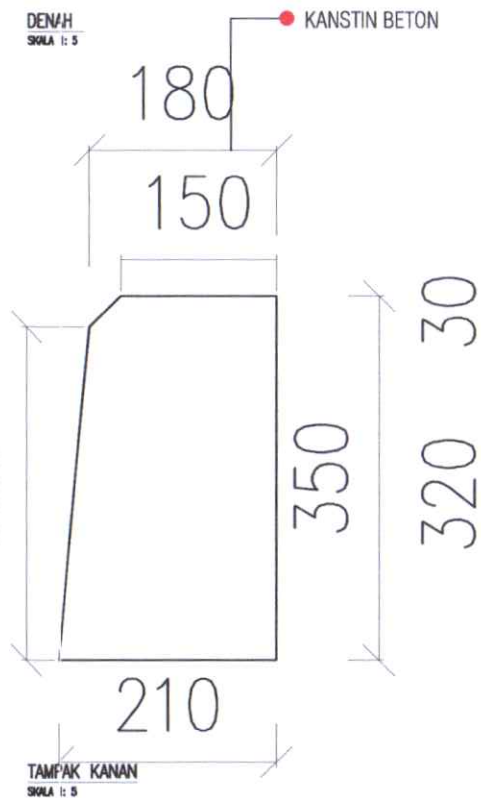

TAMPAK DEPAN
SKALA 1: 5

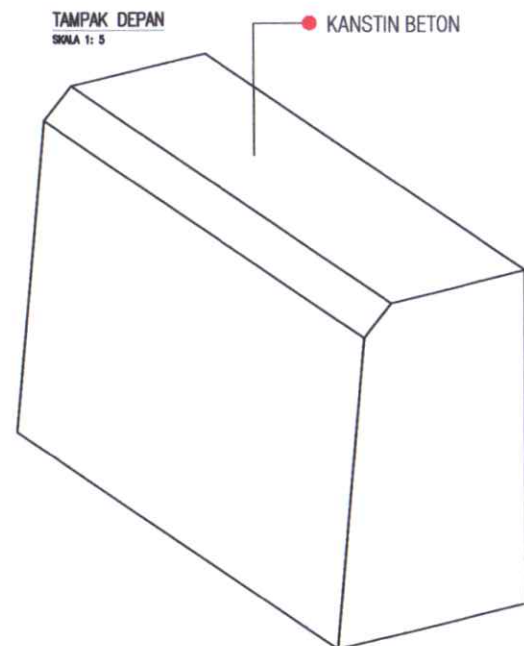

ISOMETRI
SKALA 1: 5

LAN
600
DETAIL KANSTIN
SKALA 1: 5



UNIVERSITAS HASANUDDIN
2025

PROYEK

Pembuatan Fasad
Gedung Pendidikan dan Pelatihan
Universitas Hasanuddin

MENYETUJUI

Pejabat Pembuat Komitmen Kontraktual
Belanja Modal Jasa Konstruksi dan Konsultansi
Universitas Hasanuddin

Ir. Wahyudie Suratman, ST., MT., CPOE
NIP. 19740923 200501 1 004

Ketua Tim Teknis
Universitas Hasanuddin

Prof. Dr.Eng. Ir. Farouk Maricar, MT.
NIP. 19641020 1991103 1 002

KONSULTAN PERENCANA



PT. HADIN COT NUSANTARA

KONSULTAN PENGAWAS



PT. NISKA PERSA KONSULTING

NAMA	PARAF
DIPERIKSA	
DISETUIJ	


KONTRAKTOR PELAKSANA



NAMA	PARAF
DIGAMBAR	
DIPERIKSA	
DISETUIJ	

GAMBAR SHOP DRAWING	SKALA
DETAIL KANSTIN	1: 5


KODE	REVISI	TANGGAL
SD-LAN		01-03-2026
HALAMAN	JUMLAH	
614	614	

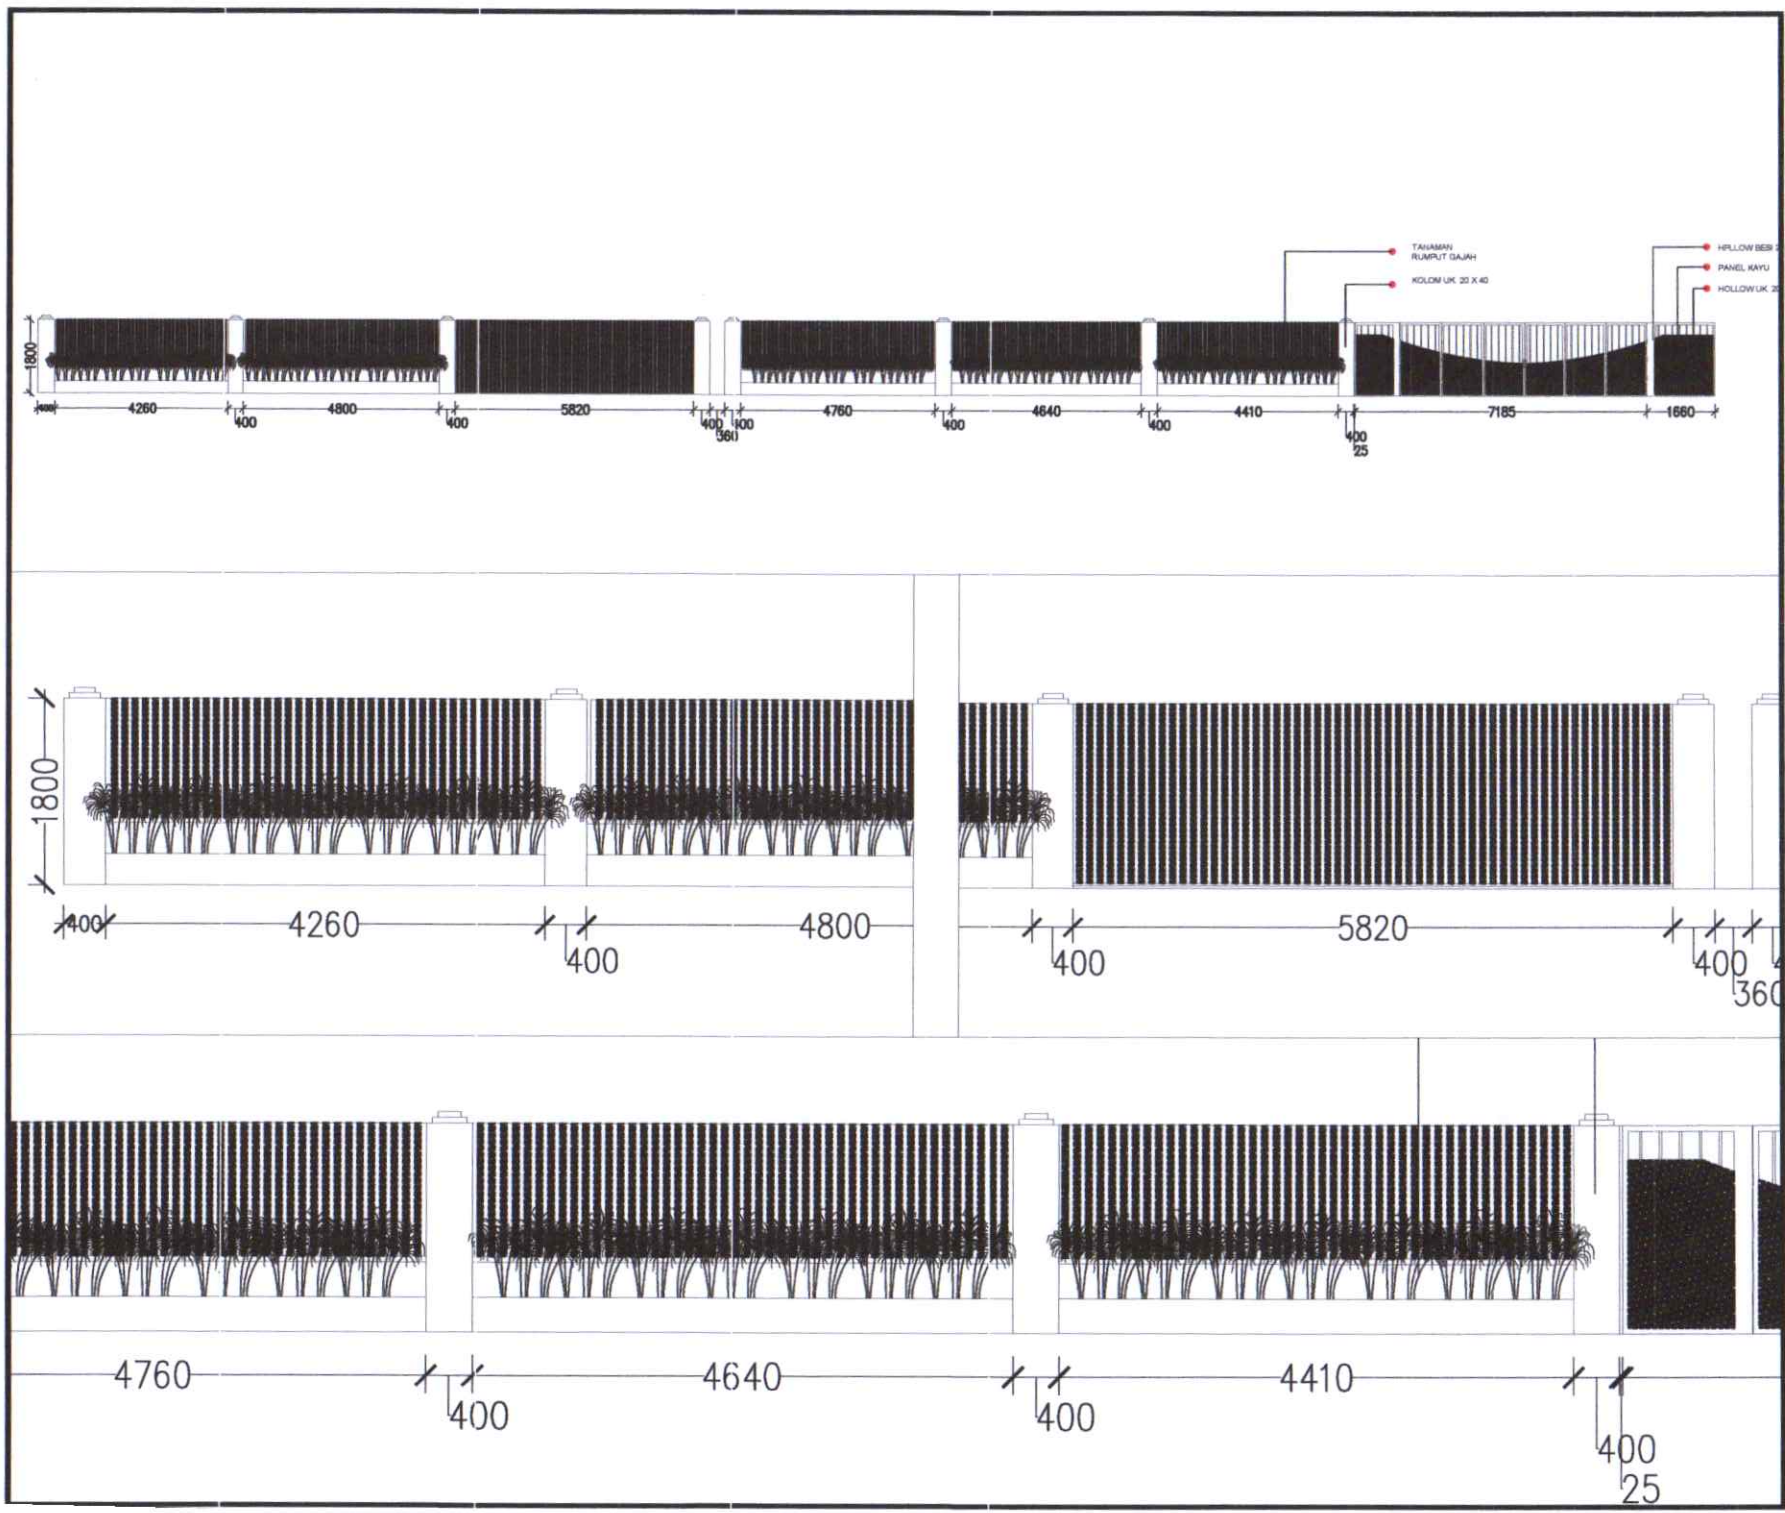

			
GAMBAR SHOP DRAWING RENCANA PAGAR		KONTRAKTOR PELAKSANA CV. ALIF PUTERA PRATAMA Jl.	
KODE	REVISI	DIGAMBAR	PARAF
SD-LAN		DIPERIKSA	
HALAMAN	JUMLAH	SKALA	TANGGAL
		1 : 50 1 : 100	27-04-2026
PROYEK Pembuatan Fasad Gedung Pendidikan dan Pelatihan Universitas Hasanuddin		KONSULTAN PERENCANA PT. HADIN COT NUSANTARA KONSULTAN PENGAWAS ...	
MENYETUJUI Pejabat Pembuat Komitmen Kontraktual Belanja Modal Jasa Konstruksi dan Konsultasi Universitas Hasanuddin		PARAF NAMA DESKRIPSI DESKRIPSI	
Ketua Tim Teknis Universitas Hasanuddin		Ir. Wahyudle Suardiman, ST., MT., CPOI NIP. 19740923 200501 1 004	
Prof. Dr. Eng. Ir. Farouk Maricar, MT. NIP. 19641020 1991 03 1 002			




SKALA 1:200

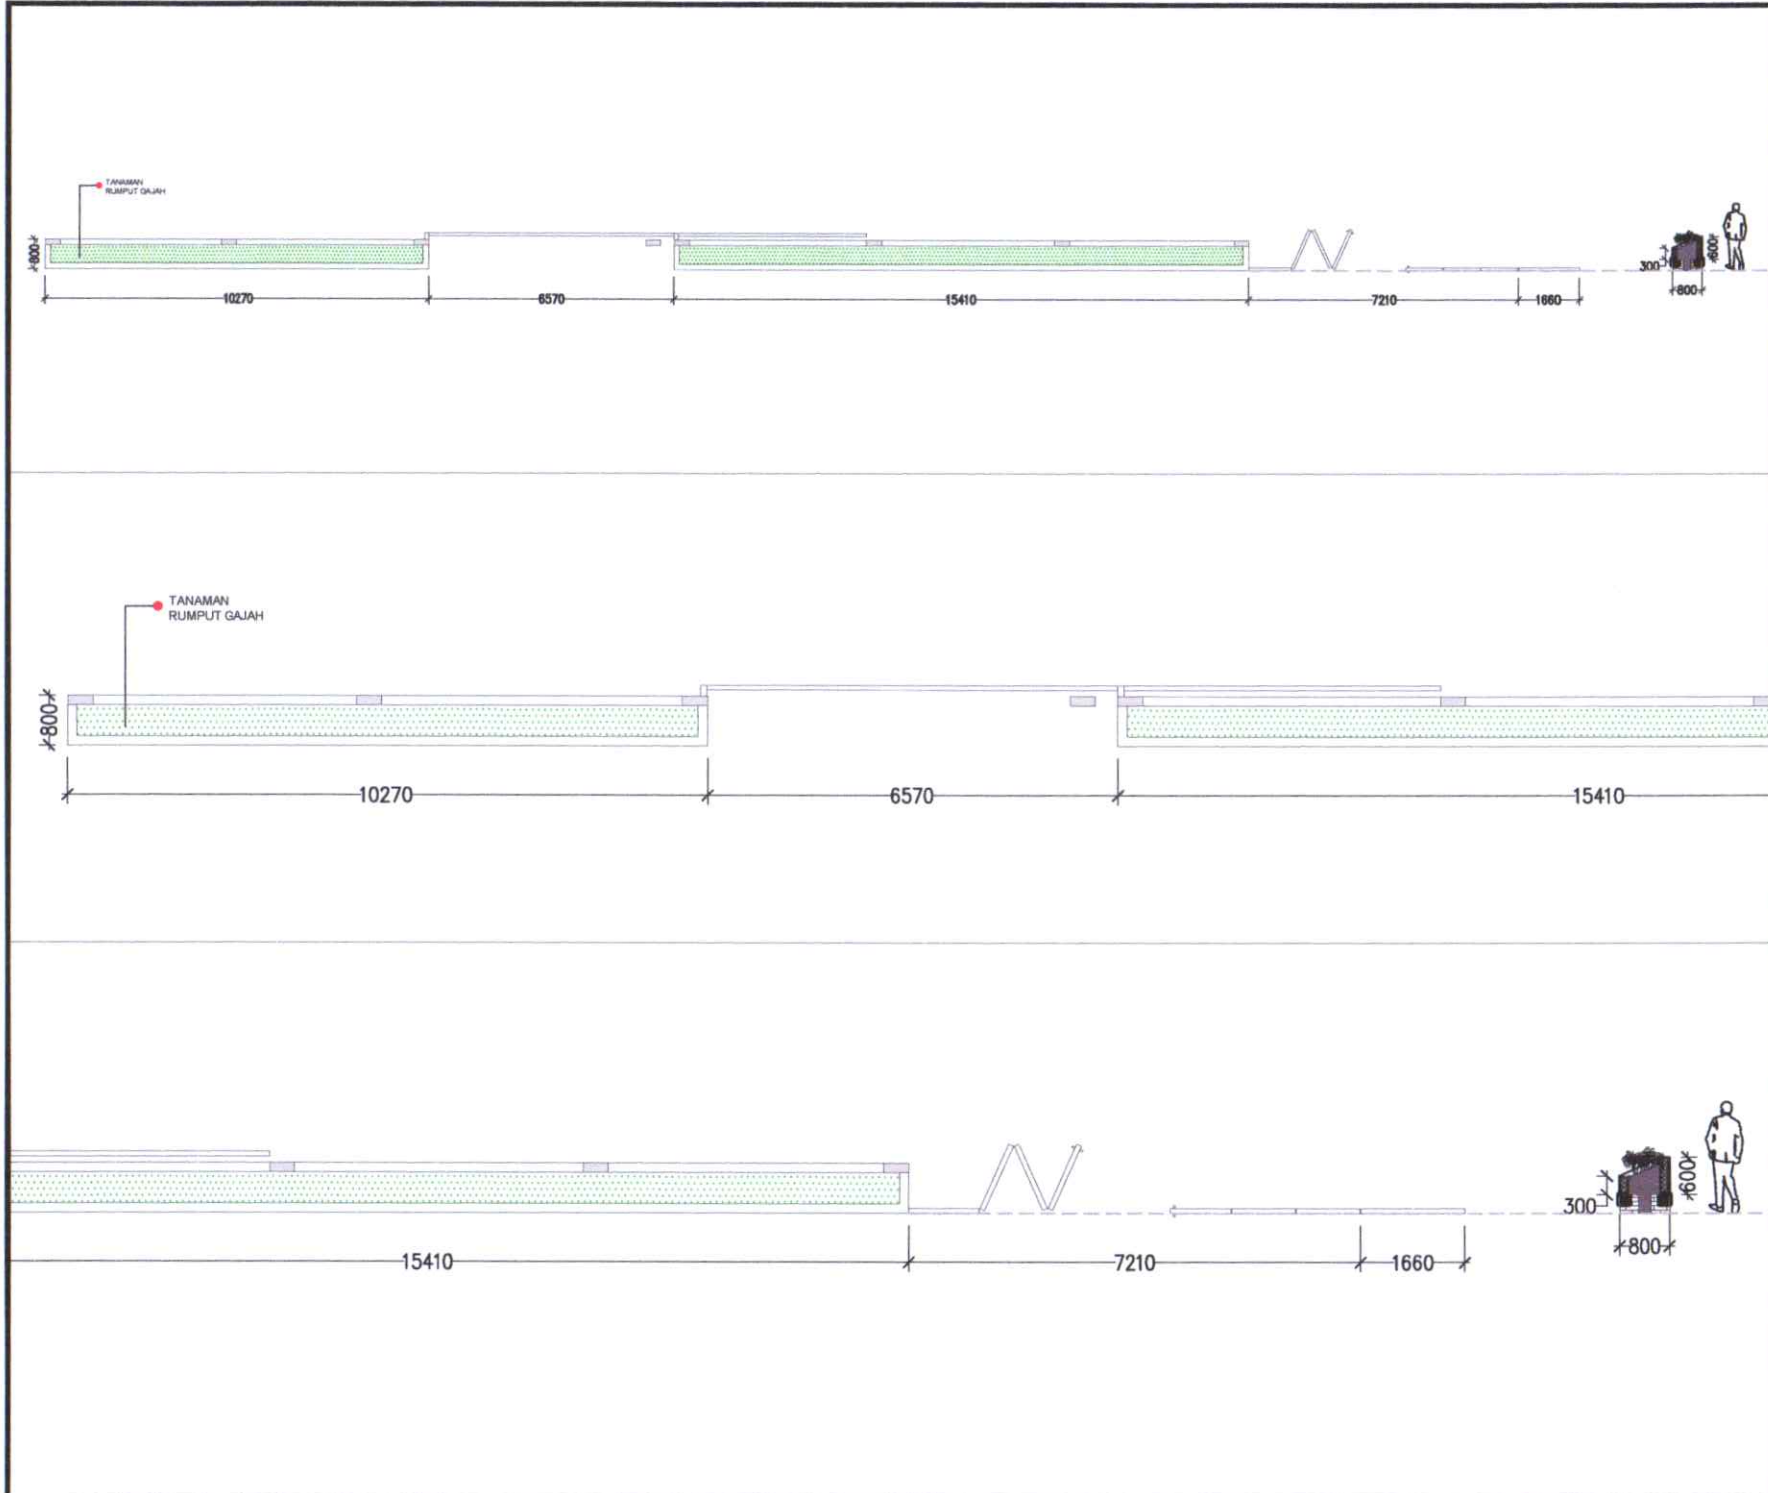

GAMBAR SHOP DRAWING		KONTRAKTOR PELAKSANA		KONSULTAN PERENCANA		PROYEK	
RENCANA PAGAR		CV ALIF PUTERA PRATAMA		PT. HADIN COT NUSANTARA		Pembuatan Fasad Gedung Pendidikan dan Pelatihan Universitas Hasanuddin	
KODE	REVISI	NAMA		KONSULTAN PENGAWAS		MENYETUJUI	
		1 : 50		20-04-2026		Ir. Wahyudi Suralman, ST., MT., CPOL.	
		1 : 100		DITAMBAH		NIP. 19740723 200301 1 004	
				DITAMBAH		Prof. Dr. Eng. Ir. Feriok Maricar, MT.	
						NIP. 19641020 1991 03 1 002	



UNIVERSITAS HASANUDDIN
2025

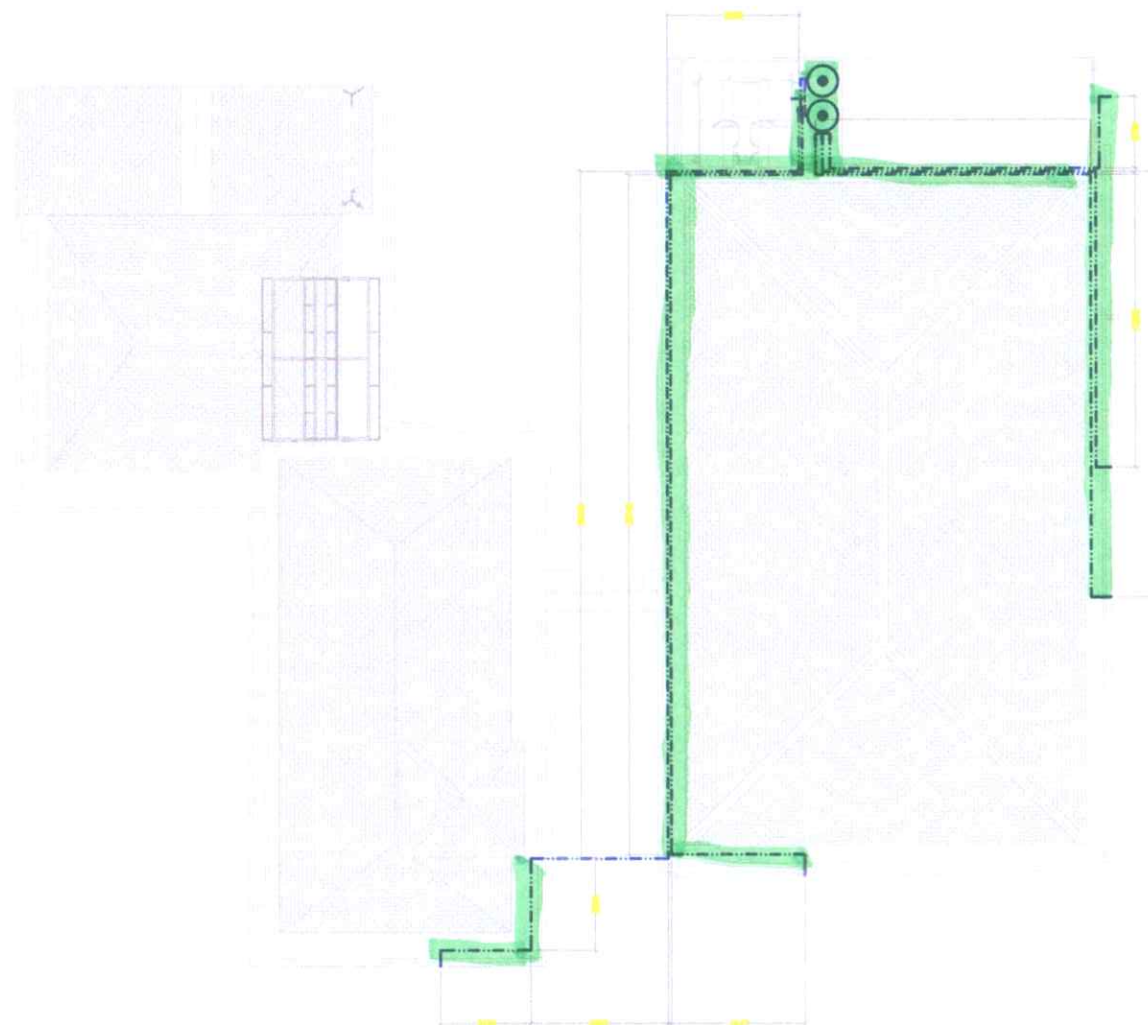

SKEMA JARINGAN AIR BERSIH FASAD

SKALA 1:200



UNIVERSITAS HASANUDDIN
2025

PROYEK

Pembuatan Fasad
Gedung Pendidikan dan Pelatihan
Universitas Hasanuddin

MENYETUJUI

Pejabat Pembuat Komitmen Kontrakual
Belanja Modal Jasa Konstruksi dan Konsultansi
Universitas Hasanuddin

Ir. Wahyudle Suratman, ST., MT., CPOI.
NIP. 19740923 200501 1 004

Ketua Tim Teknis
Universitas Hasanuddin

Prof. Dr.Eng. Ir. Farouk Maricar, MT.
NIP. 19641020 1991103 1 002

KONSULTAN PERENCANA



PT. HADIN COT NUSANTARA

KONSULTAN PENGAWAS



PT. HADIN COT NUSANTARA

	NAMA	PARAF
DIPERIKSA		
DISETJUI		

KONTRAKTOR PELAKSANA



	NAMA	PARAF
DIGAMBAR		
DIPERIKSA		
DISETJUI		

GAMBAR SHOP DRAWING

SKALA

SKEMA JARINGAN AIR
BERSIH FASAD

1 : 200

KODE	REVISI	TANGGAL
SD-MEP		27-01-2026
HALAMAN	JUMLAH	
501	515	



UNIVERSITAS HASANUDDIN
2025

PROYEK

Pembuatan Fasad
Gedung Pendidikan dan Pelatihan
Universitas Hasanuddin

MENYETUJUI

Pejabat Pembuat Komitmen Kontraktual
Belanja Modal Jasa Konstruksi dan Konsultasi
Universitas Hasanuddin

Ir. Wahyudie Suratman, ST., MT., CPOI.
NIP. 19740923 200501 1 004

Ketua Tim Teknis
Universitas Hasanuddin

Prof. Dr.Eng. Ir. Farouk Maricar, MT.
NIP. 19641020 1991103 1 002

KONSULTAN PERENCANA



PT. HADIN COT NUSANTARA

KONSULTAN PENGAWAS



PT. HADIN COT NUSANTARA

	NAMA	PARAF
DIPERIKSA		
DISETUIJI		


KONTRAKTOR PELAKSANA



	NAMA	PARAF
DIGAMBAR		
DIPERIKSA		
DISETUIJI		


GAMBAR SHOP DRAWING	SKALA
ISOMETRI JARINGAN AIR BERSIH & AIR BUANGAN FASAD	1 : 200

KODE	REVISI	TANGGAL
SD-MEP		27-01-2026
HALAMAN	JUMLAH	
502	515	

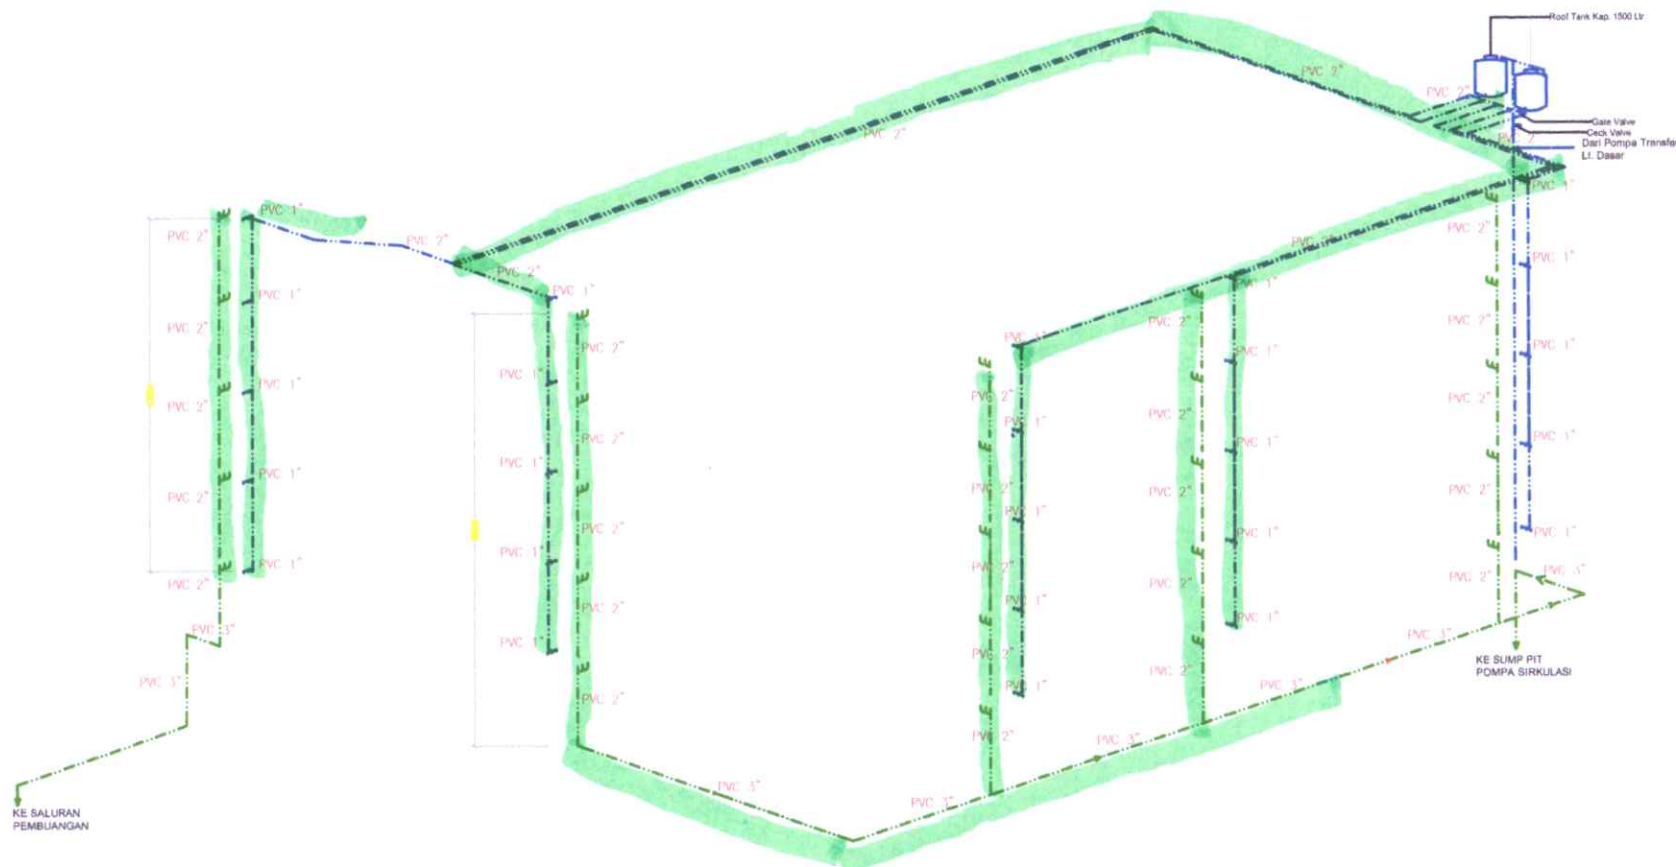

ISOMETRI JARINGAN AIR BERSIH DAN AIR BUANGAN FASAD

SKALA 1 : 200

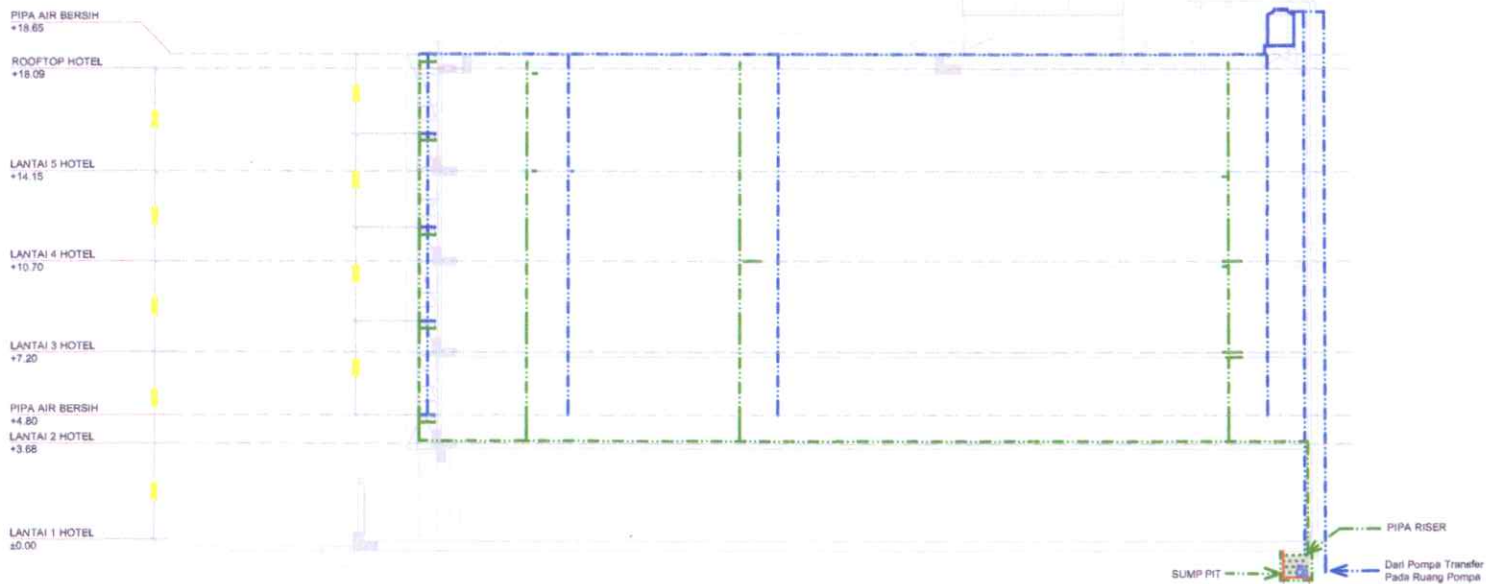

POTONGAN JARINGAN AIR BERSIH & AIR BUANGAN FASAD

SKALA 1:200



UNIVERSITAS HASANUDDIN
2025

PROYEK

Pembuatan Fasad
Gedung Pendidikan dan Pelatihan
Universitas Hasanuddin

MENYETUJUI

Pejabat Pembuat Komitmen Kontrak
Belanja Modal Jasa Konstruksi dan Konsultansi
Universitas Hasanuddin

Ir. Wahyudie Surafman, ST., MT., CPOI.
NIP. 19740923 200501 1 004

Ketua Tim Teknis
Universitas Hasanuddin

Prof. Dr.Eng. Ir. Farouk Maricar, MT.
NIP. 19641020 1991103 1 002

KONSULTAN PERENCANA



PT. HADIN COT NUSANTARA

KONSULTAN PENGAWAS



PT. HADIN COT NUSANTARA

	NAMA	PARAF
DIPERIKSA		
DISETJUI		

KONTRAKTOR PELAKSANA



CV. SIF PUTERA PRATAMA

	NAMA	PARAF
DIGAMBAR		
DIPERIKSA		
DISETJUI		

GAMBAR SHOP DRAWING


SKALA

POTONGAN JARINGAN
AIR BERSIH & AIR
BUANGAN FASAD

1 : 200

KODE	REVISI	TANGGAL
SD-MEP		27-01-2026

HALAMAN	JUMLAH
503	515

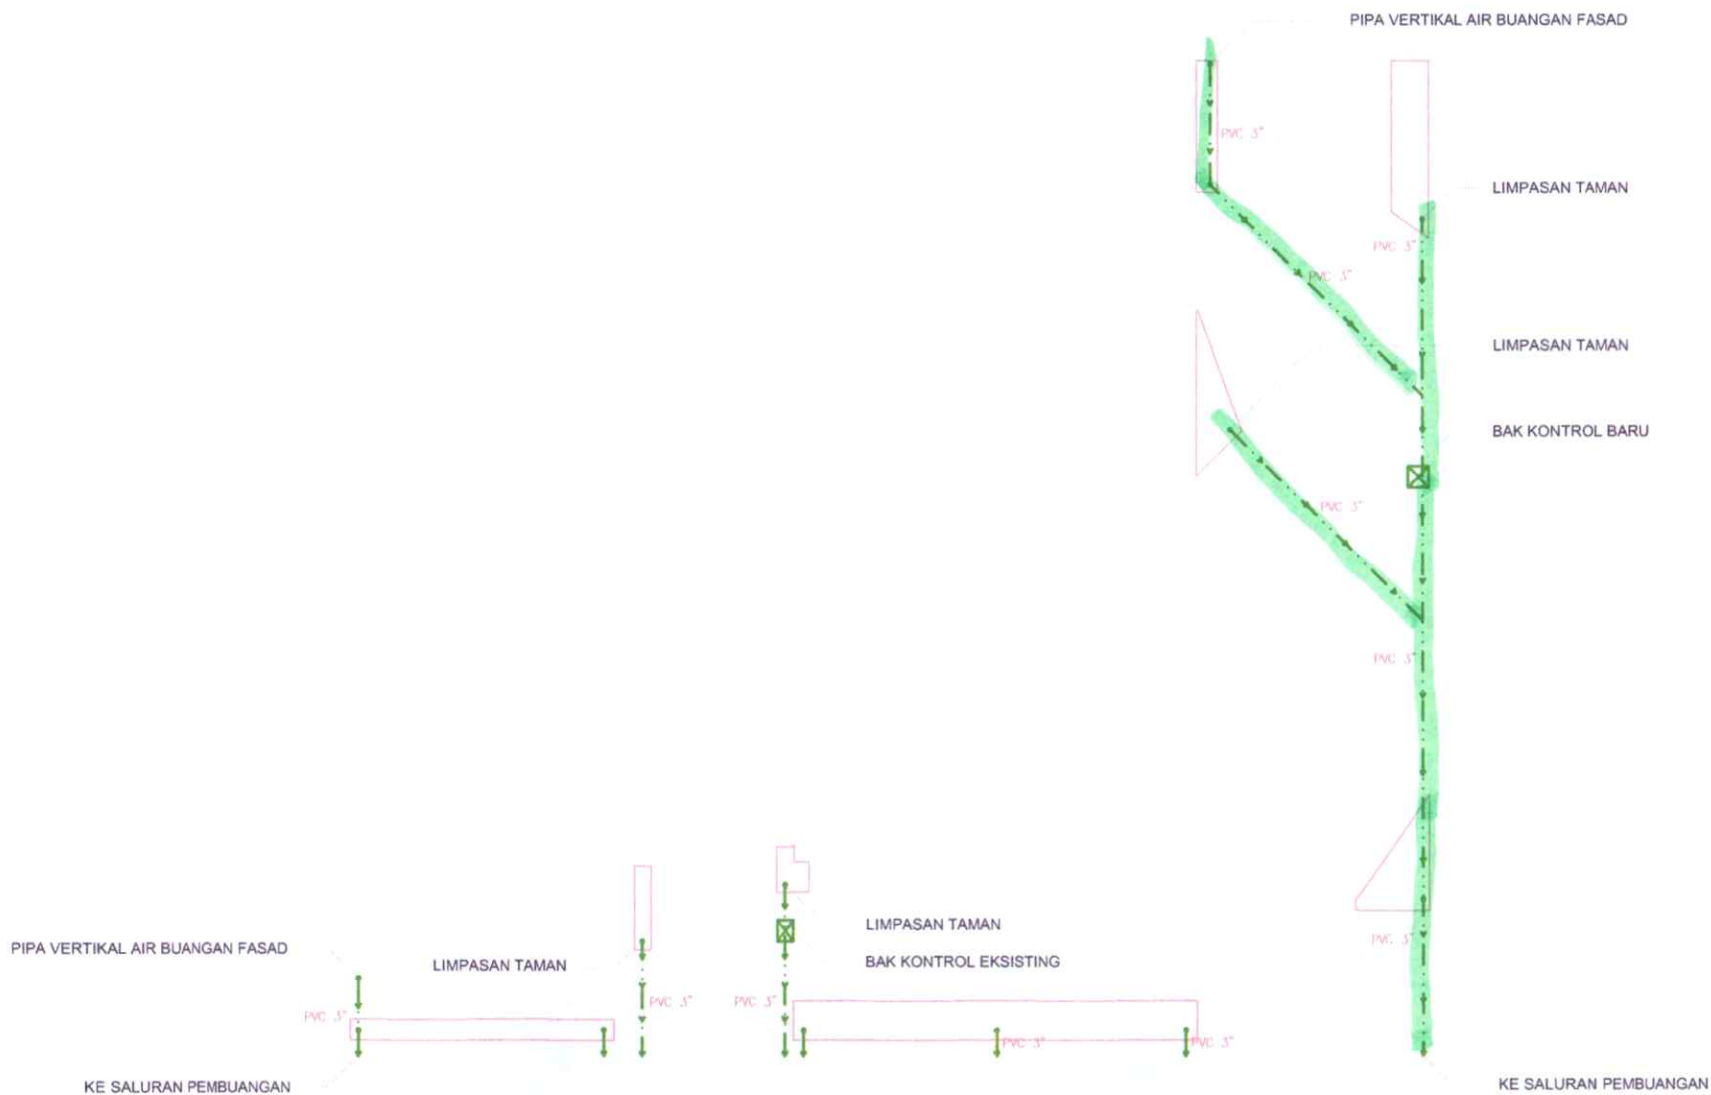

SKEMA JARINGAN AIR BUANGAN LANSEKAP

SKALA 1:200



UNIVERSITAS HASANUDDIN
2025

PROYEK

Pembuatan Fasad
Gedung Pendidikan dan Pelatihan
Universitas Hasanuddin

MENYETUJUI

Pejabat Pembuat Komitmen Kontraktual
Belanja Modal Jasa Konstruksi dan Konsultasi
Universitas Hasanuddin

Ir. Wahyudie Suralan, ST., MT., CPII
NIP. 19740923 200501 1 004

Ketua Tim Teknis
Universitas Hasanuddin

Prof. Dr.Eng. Ir. Farouk Maricar, MT.
NIP. 19641020 1991103 1 002

KONSULTAN PERENCANA



PT. HADIN COT NUSANTARA

KONSULTAN PENGAWAS




	NAMA	PARAF
DIPERIKSA		
DISETUIJ		

KONTRAKTOR PELAKSANA



	NAMA	PARAF
DIGAMBAR		
DIPERIKSA		
DISETUIJ		

GAMBAR SHOP DRAWING		SKALA
SKEMA JARINGAN AIR BUANGAN LANSEKAP		1 : 200
KODE	REVISI	TANGGAL
SD-MEP		27-01-2026
HALAMAN		JUMLAH
507		515

LAPORAN MINGGU KE-1



**PROYEK PEMBUATAN FASADE GEDUNG PENDIDIKAN DAN
PELATIHAN UNIVERSITAS HASANUDDIN DI JAKARTA
Jalan Petojo Utara VII no 8 - Jakarta**

**KEMENTERIAN PENDIDIKAN TINGGI, SAINS DAN
TEKNOLOGI UNIVERSITAS HASANUDDIN**

Periode : 08 – 11 Januari 2026

dilaporkan :
KONSULTAN PENGAWAS



PT. MITRA PANCA KONSULTINDO
Construction Management & Quantity Surveyor

LAPORAN MINGGUAN

Proyek : Pembuatan Fasad Gedung Pendidikan dan Pelatihan Universitas Hasanuddin di Jakarta.
Lokasi : Jl. Petojo Utara VII No.8, RT.15/RW.3, Petojo Utara, Kecamatan Gambir, Kota Jakarta Pusat
Periode : 08 Januari-11 Januari
Tanggal : 11 Januari 2026



I. Progress Pekerjaan .

No	Uraian Pekerjaan	Bobot (%)	Progress Pekerjaan (%)		
			Minggu Lalu	Minggu Ini	s/d Minggu ini
1	SMKK	0,58%	0,00%	22,00%	22,00%
2	PEKERJAAN HARDSCAPE DAN SOFTSCAPE	17,81%	0,00%	0,00%	0,00%
3	PEKERJAAN FASAD	73,03%	0,00%	0,79%	0,79%
4	PEKERJAAN ELEKTRIKAL DAN PLUMBING	8,58%	0,00%	0,00%	0,00%
Realisasi Progress Pekerjaan			0,00%	0,70%	0,70%
Rencana Progress Pekerjaan			0,00%	0,22%	0,22%
Deviasi Progress			0,00%	0,48%	0,48%
Target Prestasi Minggu Depan			0,50%		

II. Waktu Pelaksanaan .

Waktu Pelaksanaan : hari
Waktu Berjalan : hari
Sisa Waktu : hari

III. Laporan Cuaca

Tanggal :	8	9	10	11	12	13	14		
Pagi									: Cerah
Siang									: Mendung
Sore									: Gerimis
Malam									: Hujan

IV. Permasalahan Pelaksanaan & Penyelesaian .

Permasalahan	Penyelesaian

V. Tenaga Kerja

Kontraktor			Sub Kontraktor / Vendor			Owner & MK		
No	Tenaga Kerja	Jumlah	No	Tenaga Kerja	Jumlah	No	Tenaga Kerja	Jumlah
1	Staff Kontraktor	1rang	1		Orang	1	Staff Owner	Orang
2	Pelaksana	Orang	2		Orang	2	Staff MK	1rang
3	Pelaksana K3	1rang	3		Orang	3		Orang
4	Tenaga helper	1rang	4		Orang	4		Orang
5	Tenaga Acp	19rang	5		Orang	5		Orang

Dilaporkan :

Nama : M.Adhitya Iswadi Putra

Jabatan : Staff MK

LAPORAN MINGGUAN

Dokumentasi - 1

Proyek : Pembuatan Fasad Gedung Pendidikan dan Pelatihan Universitas Hasanuddin di Jakarta.
Periode : 08 Januari-11 Januari



LAPORAN MINGGUAN

Dokumentasi - 2

Proyek : Pembuatan Fasad Gedung Pendidikan dan Pelatihan Universitas Hasanuddin di Jakarta.
Periode : 08 Januari-11 Januari



LAPORAN MINGGUAN

Dokumentasi - 3

Proyek : Pembuatan Fasad Gedung Pendidikan dan Pelatihan Universitas Hasanuddin di Jakarta.
Periode : 08 Januari-11 Januari



KONTRAKTOR :		Owner	
 CV. ALIF PUTERA PRATAMA General Contractor Jl. Gubung No. 21 B, B Samarinda		KEMENTERIAN PENDIDIKAN TINGGI, SAINS, DAN TEKNOLOGI UNIVERSITAS HASANUDDIN DIREKTORAT LOGISTIK / UNIT KERJA PENGADAAN BARANG DAN JASA	
LAPORAN PROGRES MINGGUAN			
Pembuatan Fasad Gedung Pendidikan dan Pelatihan			
Universitas Hasanuddin di Jakarta.			
KONTRAKTOR CV. ALIF PUTERA PRATAMA		Tanggal	08 Januari s/d 11 Januari 2020
MANAJEMEN KONTRUKSI : PT. MITRA PANCA KONSULTINDO		Minggu Ke	1 (satu)
NILAI KONTRAK : Rp. 4 055 000 000,00		Hari Ke	4
WAKTU PELAKSANAAN : 100 Hari Kalender		Gisa Hari	170

NO	PEKERJAAN	BOBOT (%)	3 D MINGGU LALU		MINGGU INI		5 D MINGGU INI		KETERANGAN
			Progres	Bobot	Progres	Bobot	Progres	Bobot	
			(%)	(%)	(%)	(%)	(%)	(%)	
1	SIKOK	0.58	0.00%	-	22.00%	0.133	22.00%	0.133	
2	PEKERJAAN LANDSCAPE DAN SOFTSCAPE	17.81	0.00%	-	0.00%	-	0.00%	-	
3	PEKERJAAN FASAD	73.03	0.00%	-	0.70%	0.577	0.70%	0.577	
4	PEKERJAAN ELEKTRIKAL DAN PLUMBING	8.58	0.00%	-	0.00%	-	0.00%	-	
GRAND TOTAL		100.00		-		0.71		0.71	

Mengetahui
OWNER
UNIVERSITAS HASANUDDIN

Diperiksa & Disetujui Oleh :
MANAJEMEN KONTRUKSI
PT. MITRA PANCA KONSULTINDO



Jakarta, 12 Januari 2020

Dibuat Oleh :
KONTRAKTOR

CV. ALIF PUTERA PRATAMA



LAPORAN PROGRES MINGGUAN

PEKERJAAN HARDSCAPE DAN SOFTSCAPE

NO	URAIAN PEKERJAAN	BOBOT (%)	S.D MINGGU LALU		MINGGU INI		S.D MINGGU INI		KETERANGAN
			Progres	Bobot (%)	Progres	Bobot (%)	Progres	Bobot (%)	
PEKERJAAN PERSIAPAN									
1	Pekerjaan Persiapan dan Mobilisasi	0.41	0.00%	-	0.00%	-	0.00%	-	
2	Pembongkaran Dinding Pagar	0.01	0.00%	-	0.00%	-	0.00%	-	
3	Pembongkaran Pagar	0.08	0.00%	-	0.00%	-	0.00%	-	
Total Pekerjaan Persiapan									
PEKERJAAN POS JAGA									
1	Penggalian Pondasi Garis	0.11	0.00%	-	0.00%	-	0.00%	-	
2	Urugan Kembali Bekas Galian	0.03	0.00%	-	0.00%	-	0.00%	-	
3	Pasir Urug	0.00	0.00%	-	0.00%	-	0.00%	-	
4	Penghamparan Timbunan	0.01	0.00%	-	0.00%	-	0.00%	-	
5	Pasangan Batu Kosong (Aanstamping)	0.03	0.00%	-	0.00%	-	0.00%	-	
6	Pondasi Batu Belah 1 SP : 4 PP	0.16	0.00%	-	0.00%	-	0.00%	-	
7	Pekerjaan Stoof 15x30								
-	Pembesian Dengan Besi Beton	0.06	0.00%	-	0.00%	-	0.00%	-	
-	Bekisting Stoof	0.03	0.00%	-	0.00%	-	0.00%	-	
-	Membuat 1 m3 beton mutu sedang f'c 25 MPa, Slump (100 ± 25) mm	0.02	0.00%	-	0.00%	-	0.00%	-	
8	Pekerjaan Kolom Praktis								
-	Pembesian Dengan Besi Beton	0.04	0.00%	-	0.00%	-	0.00%	-	
-	Bekisting Kolom	0.07	0.00%	-	0.00%	-	0.00%	-	
-	Membuat 1 m3 beton mutu sedang f'c 25 MPa, Slump (100 ± 25) mm	0.01	0.00%	-	0.00%	-	0.00%	-	
9	Pekerjaan Balok								
-	Pembesian Dengan Besi Beton	0.03	0.00%	-	0.00%	-	0.00%	-	
-	Bekisting Balok	0.04	0.00%	-	0.00%	-	0.00%	-	
-	Membuat 1 m3 beton mutu sedang f'c 25 MPa, Slump (100 ± 25) mm	0.01	0.00%	-	0.00%	-	0.00%	-	
10	Pekerjaan Plat Beton								
-	Pembesian Dengan Besi Beton	0.04	0.00%	-	0.00%	-	0.00%	-	
-	Bekisting Plat	0.02	0.00%	-	0.00%	-	0.00%	-	
-	Membuat 1 m3 beton mutu sedang f'c 25 MPa, Slump (100 ± 25) mm	0.01	0.00%	-	0.00%	-	0.00%	-	
11	Pekerjaan Atap								
-	Pekerjaan Rangka Atap Baja Ringan 0,8 x 0,3 x 0,75 + Rangka Reng 0,7 x 0,4 x 0,45	0.11	0.00%	-	0.00%	-	0.00%	-	
-	Pekerjaan Atap Spandek Warna 0.4	0.03	0.00%	-	0.00%	-	0.00%	-	
-	Pekerjaan Flashing Atap	0.04	0.00%	-	0.00%	-	0.00%	-	
12	Pekerjaan Dinding								
-	Pemasangan Bata Ringan 10 cm	0.17	0.00%	-	0.00%	-	0.00%	-	
-	Plesteran Campuran 1 SP : 3 PP, Tebel 15 mm	0.16	0.00%	-	0.00%	-	0.00%	-	
-	Acian Bangunan T.2mm	0.14	0.00%	-	0.00%	-	0.00%	-	
13	Pekerjaan Plafond								
-	Rangka Plafond Rangka Besi Hollow (20.40.2 + 40.40.2) 60 x 60 cm	0.03	0.00%	-	0.00%	-	0.00%	-	
-	Pemasangan Penutup Plafond Gypsum	0.01	0.00%	-	0.00%	-	0.00%	-	
14	Pekerjaan Lantai								
-	Pemasangan 1 m2 Lantai Homogenous Tile Polish Ukuran 60 cm x 60 cm (1SP : 2PP)	0.07	0.00%	-	0.00%	-	0.00%	-	
-	Dinding Fin. Batu Alam	0.12	0.00%	-	0.00%	-	0.00%	-	
15	Pekerjaan Pintu Jendela								
-	Pintu Swing Uk. 90x205	0.10	0.00%	-	0.00%	-	0.00%	-	
-	Jendela Geser Uk. 220x100	0.16	0.00%	-	0.00%	-	0.00%	-	
16	Pekerjaan Pengecatan								
-	Pengecatan Dinding Luar (Eksterior) Kamprot Putih	0.15	0.00%	-	0.00%	-	0.00%	-	
-	Pengecatan Dinding Dalam (Interior) Cat Putih	0.05	0.00%	-	0.00%	-	0.00%	-	
-	Pangecatan Plafond Warna Putih	0.01	0.00%	-	0.00%	-	0.00%	-	
Total Pekerjaan Pos Jaga									

19

1

KETERANGAN	BANYAK	S.D MINGGU LALU		MINGGU INI		S.D MINGGU INI	
1 Pekerjaan Pengisian Pondasi Oris	0.45	0.00%	-	0.00%	-	0.00%	-
2 Pekerjaan Urugan Kembali Bekas Galian	0.12	0.00%	-	0.00%	-	0.00%	-
3 Pekerjaan Urugan Pasir	0.02	0.00%	-	0.00%	-	0.00%	-
4 Pekerjaan Pasangan Batu Kosong (Anstamping)	0.13	0.00%	-	0.00%	-	0.00%	-
5 Pekerjaan Pondasi Batu Kali 1 SP : 4 PP	0.68	0.00%	-	0.00%	-	0.00%	-
6 Pekerjaan Sloof 20x35							
- Pembesian Dengan Besi Beton	0.27	0.00%	-	0.00%	-	0.00%	-
- Bekisting Sloof	0.16	0.00%	-	0.00%	-	0.00%	-
- Membuat 1 m3 beton mutu sedang f'c 25 MPa, Slump (100 ± 25) mm	0.11	0.00%	-	0.00%	-	0.00%	-
7 Pekerjaan Kolom 15x30							
- Pembesian Dengan Besi Beton	0.24	0.00%	-	0.00%	-	0.00%	-
- Bekisting Kolom	0.37	0.00%	-	0.00%	-	0.00%	-
- Membuat 1 m3 beton mutu sedang f'c 25 MPa, Slump (100 ± 25) mm	0.10	0.00%	-	0.00%	-	0.00%	-
8 Pekerjaan Balok							
- Pembesian Dengan Besi Beton	0.17	0.00%	-	0.00%	-	0.00%	-
- Bekisting Balok	0.15	0.00%	-	0.00%	-	0.00%	-
- Membuat 1 m3 beton mutu sedang f'c 25 MPa, Slump (100 ± 25) mm	0.06	0.00%	-	0.00%	-	0.00%	-
9 Pekerjaan Dinding							
- Pemasangan Bata Ringan 10 cm	0.88	0.00%	-	0.00%	-	0.00%	-
- Plesteran Campuran 1 SP : 3 PP, Tebal 15 mm	0.84	0.00%	-	0.00%	-	0.00%	-
- Acian Dinding Pagar T.2mm	0.71	0.00%	-	0.00%	-	0.00%	-
10 Pengcatan Dinding Pagar (Eksterior) Kamprot Putih	1.31	0.00%	-	0.00%	-	0.00%	-
Total Pekerjaan Pagar							
PEKERJAAN LANSEKAP							
1 Pekerjaan Bak Taman							
- Pemasangan Bata Ringan 10 cm	0.31	0.00%	-	0.00%	-	0.00%	-
- Plesteran Campuran 1 SP : 3 PP, Tebal 15 mm	0.17	0.00%	-	0.00%	-	0.00%	-
- Acian Bak Taman T.2mm	0.15	0.00%	-	0.00%	-	0.00%	-
- Pengcatan Dinding Bak Taman (Eksterior) Kamprot Hitam	0.27	0.00%	-	0.00%	-	0.00%	-
2 Penghamparan Tanah Timbunan	0.12	0.00%	-	0.00%	-	0.00%	-
3 Penanaman Rumpun Jopang	0.11	0.00%	-	0.00%	-	0.00%	-
4 Penanaman Semak, Bunga kertas (Bougenvillea sp.)	0.28	0.00%	-	0.00%	-	0.00%	-
5 Penanaman Pohon Sedang, Pandan bali (Cordyline australis)	0.65	0.00%	-	0.00%	-	0.00%	-
6 Penanaman Pohon Sedang, Ketapang Kencana (Terminalia mantaly)	0.24	0.00%	-	0.00%	-	0.00%	-
7 Pekerjaan Paving Block							
- Urugan Pasir di bawah Paving Block T.10 cm	0.36	0.00%	-	0.00%	-	0.00%	-
- Paving Block Tipe Ubin 21x21 T.8 cm	3.25	0.00%	-	0.00%	-	0.00%	-
8 Pekerjaan Lantai Andesit Bakar							
- Penghamparan Tanah Timbunan	0.12	0.00%	-	0.00%	-	0.00%	-
- Lantai Andesit Bakar 10x10	1.04	0.00%	-	0.00%	-	0.00%	-
9 Pekerjaan Kursi Beton							
- Pemasangan Bata Ringan 10 cm	0.05	0.00%	-	0.00%	-	0.00%	-
- Plesteran Campuran 1 SP : 3 PP, Tebal 15 mm	0.07	0.00%	-	0.00%	-	0.00%	-
- Acian Bak Taman T.2mm	0.06	0.00%	-	0.00%	-	0.00%	-
- Penghamparan Tanah Timbunan	0.00	0.00%	-	0.00%	-	0.00%	-
- Penanaman Rumpun Jepang	0.01	0.00%	-	0.00%	-	0.00%	-
- Membuat 1 m3 beton mutu sedang f'c 25 MPa, Slump (100 ± 25) mm	0.08	0.00%	-	0.00%	-	0.00%	-
10 Pekerjaan Pengcatan Marka Area Parkir	0.03	0.00%	-	0.00%	-	0.00%	-
11 Pekerjaan Besi Media Tanaman Rambat							
- Hollow Galvanis 4 x 4 Uk. 1,2 mm	0.23	0.00%	-	0.00%	-	0.00%	-
- Kawat Harmonika Galvanis	0.04	0.00%	-	0.00%	-	0.00%	-
12 Pemasangan Marka Tiuk Kumpul	0.07	0.00%	-	0.00%	-	0.00%	-
13 Pekerjaan Konstruksi Beton uk. 60x21x35 cm							
- Pembesian Dengan Besi Beton	0.04	0.00%	-	0.00%	-	0.00%	-
- Bekisting Sloof	0.11	0.00%	-	0.00%	-	0.00%	-
- Membuat 1 m3 beton mutu sedang f'c 25 MPa, Slump (100 ± 25) mm	0.04	0.00%	-	0.00%	-	0.00%	-
Total Pekerjaan Lanskap							

	PROGNOSTIK	S.D MINGGU LALU		MINGGU INI		S.D MINGGU INI	
• Kanopi Parkir							
• Lembar Galvanis 4 x 4 Uk. 1,2 mm	0.07	0.00%	-	0.00%	-	0.00%	-
• Atap Solar Flat 3 mm	0.31	0.00%	-	0.00%	-	0.00%	-
Total Pekerjaan Kanopi							
PEKERJAAN MEKANIKAL DAN ELEKTRIKAL							
1 Pekerjaan Penarikan Instalasi Kabel Lampu							
• Lampu Downlight 10 watt	0.01	0.00%	-	0.00%	-	0.00%	-
• Lampu Hias Tiang Taman	0.06	0.00%	-	0.00%	-	0.00%	-
2 Pekerjaan Pemasangan Lampu							
• Lampu Downlight 10 watt	0.00	0.00%	-	0.00%	-	0.00%	-
• Lampu Hias Tiang Taman	0.04	0.00%	-	0.00%	-	0.00%	-
• Lampu Dinding Taman	0.03	0.00%	-	0.00%	-	0.00%	-
Total Pekerjaan Mekanikal dan Elektrikal							
GRAND TOTAL	17.81		-		-		-

2,

LAPORAN PROGRES MINGGUAN

PROJEK USAD

URAIAN PEKERJAAN	SATUAN	BOBOT (%)	S.D MINGGU LALU		MINGGU INI		S.D MINGGU INI		KETERANGAN
			Progres (%)	Bobot (%)	Progres (%)	Bobot (%)	Progres (%)	Bobot (%)	
PEKERJAAN PENDAHULUAN									
1 Shop drawings and As Built Drawing	LS	0.05	0.00%	-	2.22%	0.001	2.22%	0.001	
2 Debris disposal	LS	0.14	0.00%	-	60.00%	0.008	60.00%	0.008	
3 Transportation & Mobilisation	LS	0.27	0.00%	-	20.00%	0.055	20.00%	0.055	
4 Peralatan dan perlengkapan kerja (Scaffolding dll)	LS	2.87	0.00%	-	16.00%	0.431	16.00%	0.431	
Total Pekerjaan Pendahuluan									
PEKERJAAN PEMBONGKARAN									
1 Pembongkaran Dinding	m2	0.02	0.00%	-	100.00%	0.022	100.00%	0.022	
2 Pembongkaran Profil Luar	ls	0.07	0.00%	-	0.00%	-	0.00%	-	
3 Pembongkaran Topi Beton	m2	0.01	0.00%	-	0.00%	-	0.00%	-	
Total Pekerjaan Pembongkaran									
PEKERJAAN FASAD									
1 Rangka Utama Kremona									
- Hollow Galvanis 40x80x2 mm	m'	1.44	0.00%	-	0.00%	-	0.00%	-	
- Hollow Galvanis 40x40x2 mm	m'	3.15	0.00%	-	0.00%	-	0.00%	-	
- Overstek Baja UNP 150x75x5,1 mm	m'	0.96	0.00%	-	0.00%	-	0.00%	-	
- Dynabolt M12 x75 mm	bh	0.08	0.00%	-	0.00%	-	0.00%	-	
2 Fasad ACP Solid Dark Grey									
- ACP Solid setara Seven T, 0,4 mm Grey Grey	m2	12.38	0.00%	-	0.00%	-	0.00%	-	
- ACP Solid setara Seven T, 0,4 mm China Grey	m2	6.39	0.00%	-	0.00%	-	0.00%	-	
- Besi Siku 40x40x2 mm	m'	1.17	0.00%	-	0.00%	-	0.00%	-	
3 Fasad ACP Kisi-kisi Red									
- ACP Solid setara Seven T, 0,4 mm Red	m2	20.44	0.00%	-	0.00%	-	0.00%	-	
- Hollow Galvanis 20x40x2 mm	m'	4.58	0.00%	-	0.00%	-	0.00%	-	
4 Fasad ACP Bak Tanam									
- ACP Solid setara Seven T, 0,4 mm China Grey	m2	1.88	0.00%	-	0.00%	-	0.00%	-	
- Besi Siku 40x40x2 mm	m'	1.19	0.00%	-	0.00%	-	0.00%	-	
5 Fasad ACP Pattern									
- ACP Solid setara Seven T, 0,4 mm Yellow	m2	1.22	0.00%	-	0.00%	-	0.00%	-	
- Hollow Galvanis 40x40x2 mm	m'	0.61	0.00%	-	0.00%	-	0.00%	-	
6 Signage Logo & Text UNHAS UK, 2920x1890 mm									
- Cutting Stainless Steel 1220x2400x3 mm	m2	0.16	0.00%	-	0.00%	-	0.00%	-	
- Besi Siku 20x20x2 mm (sambung ke rangka fasad)	m'	0.02	0.00%	-	0.00%	-	0.00%	-	
7 Signage Logo & Text HADIN UK, 3200x1710 mm									
- Cutting Stainless Steel 1220x2400x3 mm	m2	0.11	0.00%	-	0.00%	-	0.00%	-	
- Besi Siku 20x20x2 mm (sambung ke rangka fasad)	m'	0.07	0.00%	-	0.00%	-	0.00%	-	
8 Pekerjaan Finishing									
- Pekerjaan Pengcatan Rangka Besi Hitam setara Avian	m2	3.29	0.00%	-	0.00%	-	0.00%	-	
- Pekerjaan Pengcatan Signage Logo UNHAS	m2	0.04	0.00%	-	0.00%	-	0.00%	-	
- Pekerjaan Pengcatan Signage Logo HADIN	m2	0.03	0.00%	-	0.00%	-	0.00%	-	
9 Pekerjaan Kanopi & Plafon WPC Bar									
- Solar Tuff Dark Grey Transparan T. 8 mm	m2	0.81	0.00%	-	0.00%	-	0.00%	-	
- Hollow Galvanis 40x80x1,4 mm	m'	0.70	0.00%	-	0.00%	-	0.00%	-	
- Hollow Galvanis 40x40x1,4 mm	m'	0.37	0.00%	-	0.00%	-	0.00%	-	
- WPC Bar Click On 60x90 mm	m'	5.41	0.00%	-	0.00%	-	0.00%	-	
- Tali Sling M20 (Ke Balok Gedung Eksisting)	m'	0.08	0.00%	-	0.00%	-	0.00%	-	
- Pengcatan Rangka Besi Hitam setara Avian	m2	0.04	0.00%	-	0.00%	-	0.00%	-	
Total Pekerjaan Fasad									
PEKERJAAN STRUKTUR BAJA									
1 Pekerjaan Penggalian Pondasi Paor	m3	0.02	0.00%	-	0.00%	-	0.00%	-	
2 Pekerjaan Urugan Kembali Bekas Galian	m3	0.01	0.00%	-	0.00%	-	0.00%	-	
3 Pekerjaan Urugan Pasir	m3	0.00	0.00%	-	0.00%	-	0.00%	-	
4 Pekerjaan Pondasi Paor Plat (P1)									

- Ristling Poer Plat	m2	0.01	0.00%	-	0.00%	-	0.00%	-	
- Pembesian Dengan Besi Beton	kg	0.03	0.00%	-	0.00%	-	0.00%	-	
- Membuat 1 m3 beton mutu sedang f'c 25 MPa, Slump (100 ± 25) mm	m3	0.04	0.00%	-	0.00%	-	0.00%	-	
5 Pekerjaan Pondasi Poer Plat (P2)									
- Bekisting Poer Plat	m2	0.01	0.00%	-	0.00%	-	0.00%	-	
- Pembesian Dengan Besi Beton	kg	0.02	0.00%	-	0.00%	-	0.00%	-	
- Membuat 1 m3 beton mutu sedang f'c 25 MPa, Slump (100 ± 25) mm	m3	0.02	0.00%	-	0.00%	-	0.00%	-	
6 Pekerjaan Kolom Pedestal (20x20)									
- Bekisting Kolom	m2	0.01	0.00%	-	0.00%	-	0.00%	-	
- Pembesian Dengan Besi Beton	kg	0.01	0.00%	-	0.00%	-	0.00%	-	
- Membuat 1 m3 beton mutu sedang f'c 25 MPa, Slump (100 ± 25) mm	m3	0.00	0.00%	-	0.00%	-	0.00%	-	
7 Pekerjaan Struktur Baja									
- WF 150 x 75 x 5 x 7	kg	1.91	0.00%	-	0.00%	-	0.00%	-	
- Base Plate t=12 mm	kg	0.21	0.00%	-	0.00%	-	0.00%	-	
- Baut M10 + 1 Nut + 2 Washer	Bh	0.71	0.00%	-	0.00%	-	0.00%	-	
- Angkur Bolt M10	Bh	0.02	0.00%	-	0.00%	-	0.00%	-	
Total Pekerjaan Struktur Baja									
GRAND TOTAL		73.03				0.58		0.58	

eg.

LAPORAN PROGRES MINGGUAN

PEKERJAAN ELEKTRIKAL DAN PLUMBING

NO	URAIAN PEKERJAAN	BOBOT	S.D MINGGU LALU		MINGGU INI		S.D MINGGU INI		KETERANGAN
		(%)	Progres	Bobot (%)	Progres	Bobot (%)	Progres	Bobot (%)	
PEKERJAAN ELEKTRIKAL									
1	Pengadaan dan pemasangan instalasi titik droper lampu Sorot - Logo 4000k	0.02	0.00%	-	0.00%	-	0.00%	-	
2	Pengadaan dan pemasangan instalasi titik droper lampu LD Strip Selang - Fasad Logo Unhas @10 Mtr	0.04	0.00%	-	0.00%	-	0.00%	-	
3	Pengadaan dan pemasangan instalasi titik droper lampu LD Strip Selang - Fasad Solid 3000k	1.53	0.00%	-	0.00%	-	0.00%	-	
4	Pengadaan dan pemasangan instalasi titik droper lampu LD Strip Selang - Fasad Pattern GRC 3000k 40 Mtr @10 Mtr	0.03	0.00%	-	0.00%	-	0.00%	-	
5	Pengadaan dan pemasangan instalasi titik droper Downlight Outbow Spot 5 Watt Fasad Kisi-kisi 3000k 3 - 8 meter	0.66	0.00%	-	0.00%	-	0.00%	-	
6	3000kPengadaan dan pemasangan instalasi titik droper Lampu Acrylic + LED Strip Dots 60 Cm	0.43	0.00%	-	0.00%	-	0.00%	-	
7	Pengadaan dan pemasangan instalasi titik droper Lampu Acrylic + LED Strip Dots 40 Cm 33000k	0.14	0.00%	-	0.00%	-	0.00%	-	
8	Pengadaan dan pemasangan traytek ladder	0.90	0.00%	-	0.00%	-	0.00%	-	
9	Pengadaan dan pemasangan siku penggantung 4x4 cm	0.06	0.00%	-	0.00%	-	0.00%	-	
Total Pekerjaan Elektrikal									
PENGADAAN DAN PEMASANGAN LAMPU PENERANGAN BERIKUT KELENGKAPANNYA									
1	Pogadaan dan pemasangan Lampu Sorot	0.09	0.00%	-	0.00%	-	0.00%	-	
2	Pengadaan dan pemasangan Lampu LED Strip - Fasad Logo Unhas @10 Mtr	0.05	0.00%	-	0.00%	-	0.00%	-	
3	Pengadaan dan pemasangan Lampu LED Strip Selang - Fasad Solid + Besi Siku 2mm	0.28	0.00%	-	0.00%	-	0.00%	-	
4	Pengadaan dan pemasangan Lampu LED Stri Selang - Fasad Pattern @10 Mtr	0.00	0.00%	-	0.00%	-	0.00%	-	
5	Pengadaan dan pemasangan Lampu LED Downlight - Fasad Kisi-kisi	0.35	0.00%	-	0.00%	-	0.00%	-	
6	Pengadaan dan pemasangan Lampu Box Acrylic + LED strip 60 Cm	0.15	0.00%	-	0.00%	-	0.00%	-	
7	Pengadaan dan pemasangan Lampu Box Acrylic + LED strip 40 Cm	0.05	0.00%	-	0.00%	-	0.00%	-	
8	Panel Penerangan Fasad	0.22	0.00%	-	0.00%	-	0.00%	-	
Total Pengadaan dan Pemasangan Lampu Penerangan berikut kelengkapannya									
PEKERJAAN PIPA AIR BERSIH									
1	Pengadaann dan pemasangan Ppa PVC AW dia 2"	0.94	0.00%	-	0.00%	-	0.00%	-	
2	Pengadaan dan pemasangan Header Pipa PVC Aw dia 4"	0.03	0.00%	-	0.00%	-	0.00%	-	
3	Pengadaan dan pemasangan Pipa PVC AW dia 1"	0.04	0.00%	-	0.00%	-	0.00%	-	
4	Pengadaan dan pemasangan Gate Valve dia 50	0.36	0.00%	-	0.00%	-	0.00%	-	
5	Pengadaan dan pemasangan Roof Tank Kap 1500 Ltr	0.28	0.00%	-	0.00%	-	0.00%	-	
6	Pompa Transfer	0.30	0.00%	-	0.00%	-	0.00%	-	
7	Pompa Sirkulasi + Pengkabelan dan Perpipaan	0.18	0.00%	-	0.00%	-	0.00%	-	
8	Filter + Carbon Filter	0.56	0.00%	-	0.00%	-	0.00%	-	
9	Ground Tank 1m3	0.15	0.00%	-	0.00%	-	0.00%	-	
Total Pekerjaan Pipa Air Bersih									
PEKERJAAN PIPA AIR BEKAS									
1	Pengadaan dan pemasangan Ppa PVC AW dia 2"	0.32	0.00%	-	0.00%	-	0.00%	-	
2	Pengadaan dan pemasangan Ppa PVC AW dia 3"	0.40	0.00%	-	0.00%	-	0.00%	-	
Total Pekerjaan Pipa Air Bekas									
PEKERJAAN PIPA AIR HUJAN									
1	Pengadaan dan pemasangan Ppa PVC AW dia 3"	-	0.00%	-	0.00%	-	0.00%	-	
2	Pekerjaan perbaikan kemiringan profilan air hujan	-	0.00%	-	0.00%	-	0.00%	-	
Total Pekerjaan Pipa Air Bekas									
GRAND TOTAL		8.68		-		-		-	

69.

LAPORAN PROGRES MINGGUAN

PEKERJAAN SMIKK

NO	URAIAN PEKERJAAN	BOBOT (%)	S.D MINGGU LALU		MINGGU INI		S.D MINGGU INI		KETERANGAN
			Progres	Bobot	Progres	Bobot	Progres	Bobot	
			(%)	(%)	(%)	(%)	(%)	(%)	
PENYIAPAN RKK									
	Pembuatan dokumen Rencana Keselamatan Konstruksi	0.01	0.00%	-	2.22%	0.000	2.22%	0.000	
1	Pembuatan Prosedur dan Instruksi Kerja								
	Penyusunan Formulir								
	Total Pekerjaan Penyusunan RKK								
ALAT PELINDUNG KERJA DAN ALAT PELINDUNG DIRI									
1	Topi Pelindung (Safety Helmet)	0.01	0.00%	-	100.00%	0.011	100.00%	0.011	
2	Pelindung Pernafasan dan Mulut (Masker)	0.01	0.00%	-	100.00%	0.005	100.00%	0.005	
3	Sarung Tangan (Safety Gloves)	0.01	0.00%	-	100.00%	0.005	100.00%	0.005	
4	Sepatu Keselamatan (Safety Shoes)	0.07	0.00%	-	100.00%	0.060	100.00%	0.060	
5	Rompi Keselamatan (Safety Vost)	0.02	0.00%	-	100.00%	0.010	100.00%	0.010	
	Total Alat Pelindung Kerja dan Alat Pelindung Diri								
ASURANSI									
1	Asuransi	0.34	0.00%	-	0.00%	-	0.00%	-	
	Total Asuransi								
FASILITAS SARANA DAN PRASARANA KESEHATAN									
1	Peralatan P3K (Kotak P3K, Obat Luka, dll)	0.01	0.00%	-	100.00%	0.007	100.00%	0.007	
2	Peralatan Pengasapan (Fogging)	0.00	0.00%	-	100.00%	0.003	100.00%	0.003	
	Total Fasilitas Sarana dan Prasarana Kesehatan								
RAMBU-RAMBU									
1	Rambu Petunjuk	0.01	0.00%	-	0.00%	-	0.00%	-	
	Rambu Larangan	0.01	0.00%	-	0.00%	-	0.00%	-	
	Rambu Peringatan	0.01	0.00%	-	0.00%	-	0.00%	-	
	Rambu Kewajiban	0.01	0.00%	-	0.00%	-	0.00%	-	
	Rambu Informasi	0.01	0.00%	-	0.00%	-	0.00%	-	
	Total Rambu-Rambu								
LAIN-LAIN									
1	Alat Pemadam Api Ringan (APAR)	0.02	0.00%	-	100.00%	0.010	100.00%	0.010	
2	Bendera K3	0.00	0.00%	-	100.00%	0.003	100.00%	0.003	
	Total Lain Lain								
	Sub Total	0.52				0.13		0.13	

Handwritten signature

Diperiksa & Disetujui
 MANA
 P. MITRA PANGRAHA
 NPK - 01.2001



LAPORAN MINGGU KE-2



**PROYEK PEMBUATAN FASADE GEDUNG PENDIDIKAN DAN
PELATIHAN UNIVERSITAS HASANUDDIN DI JAKARTA
Jalan Petojo Utara VII no 8 - Jakarta**

**KEMENTERIAN PENDIDIKAN TINGGI, SAINS DAN
TEKNOLOGI UNIVERSITAS HASANUDDIN**

Periode : 12 – 18 Januari 2026

dilaporkan :
KONSULTAN PENGAWAS



PT. MITRA PANCA KONSULTINDO
Construction Management & Quantity Surveyor

LAPORAN MINGGUAN

Proyek : Pembuatan Fasad Gedung Pendidikan dan Pelatihan Universitas Hasanuddin di Jakarta.
Lokasi : Jl. Petojo Utara VII No.8, RT.15/RW.3, Petojo Utara, Kecamatan Gambir, Kota Jakarta Pusat
Periode : 12 Januari-18 Januari
Tanggal : 18 Januari 2026



I. Progress Pekerjaan .

No	Uraian Pekerjaan	Bobot (%)	Progress Pekerjaan (%)		
			Minggu Lalu	Minggu Ini	s/d Minggu ini
1	SMKK	0,58%	22,90%	0,05%	22,95%
2	PEKERJAAN HARDSCAPE DAN SOFTSCAPE	17,81%	0,00%	0,00%	0,00%
3	PEKERJAAN FASAD	73,03%	0,79%	1,79%	2,58%
4	PEKERJAAN ELEKTRIKAL DAN PLUMBING	8,58%	0,00%	0,00%	0,00%
Realisasi Progress Pekerjaan			0,71%	1,31%	2,02%
Rencana Progress Pekerjaan			0,22%	0,27%	0,50%
Deviasi Progress			0,49%	1,04%	1,52%
Target Prestasi Minggu Depan			0,83%		

II. Waktu Pelaksanaan .

Waktu Pelaksanaan : hari
 Waktu Berjalan : hari
 Sisa Waktu : hari

III. Laporan Cuaca

Tanggal :	12	13	14	15	16	17	18		
Pagi									
Siang									
Sore									
Malam									

☐ : Cerah
☐ : Mendung
☐ : Gerimis
☐ : Hujan

IV. Permasalahan Pelaksanaan & Penyelesaian .

Permasalahan	Penyelesaian

V. Tenaga Kerja

Kontraktor			Sub Kontraktor / Vendor			Owner & MK		
No	Tenaga Kerja	Jumlah	No	Tenaga Kerja	Jumlah	No	Tenaga Kerja	Jumlah
1	Staff Kontraktor	1rang	1		Orang	1	Staff Owner	Orang
2	Pelaksana	Orang	2		Orang	2	Staff MK	1rang
3	Pelaksana K3	1rang	3		Orang	3		Orang
4	Tenaga helper	1rang	4		Orang	4		Orang
5	Tenaga Acp	19rang	5		Orang	5		Orang

Dilaporkan :

Nama : M.Adhitya Iswadi Putra

Jabatan : Staff MK